ООО «АльтЭн»
249035, Калужская обл., г. Обнинск, пр-кт Маркса, д. 14 пом. 18
http://altensb.ru
alten@list.ru
(484) 39 2-03-04

ИСПОЛНИТЕЛЬНАЯ ДОКУМЕНТАЦИЯ

Система контроля и управления доступом

Здание КПП

16/1/26-СКУД-ИД-КПП

Исполнительные схемы

г. Обнинск
2026

Согласовано:

Взам. инв. №

Подп. и дата

Инв. № подл.

Формат А4

ОБЩИЕ УКАЗАНИЯ

1. Исполнительные схемы разработаны на основании рабочей документации и отражают фактически выполненный монтаж системы пожарной сигнализации здания КПП.
2. На исполнительных схемах показаны фактическое расположение технических средств, типы и адреса устройств, кабельные трассы, марки и номера линий, соединительные коробки, проходки через строительные конструкции и необходимые привязки.
3. Исполнительные схемы предназначены для подтверждения фактического выполнения работ, в том числе скрытой прокладки кабельных линий, предъявляемой по актам освидетельствования скрытых работ.
4. Фактические изменения смонтированногооборудования и кабельных трасс относительно рабочей документации отражены непосредственно на исполнительных схемах.
5. Изменения фактического смонтированногооборудования и кабельных трасс отражены на исполнительных схемах. Структура системы, принципиальные соединения и алгоритмы работы изменений не претерпели.
6. Условные графические обозначения приняты по рабочей документации и ГОСТ 21.210-2014.7. Работы выполнены в соответствии с рабочей документацией, ГОСТ Р 59638-2021 и СП 484.1311500.2020.

Согласовано:

Взам. инв. №

Подп. и дата

Инв. № подл.

Изм.	Кол.уч	Лист	№ док.	Подп.	Дата
Разраб.		Иванчук М.В.			2026
Проверил		Зыбайло К.П.			2026
Н. контр.					
ГИП		Якушин Г.В.			2026

16/1/26-СКУД-ИД-КПП

Калужская область, Боровский район, д Старомихайловское, ул 1-я Индустриальная, ЦВСИГ


Система контроля и управления доступом

Стадия	Лист	Листов
ИД	1	

Общие данные

альтэн системы безопасности


Формат А4

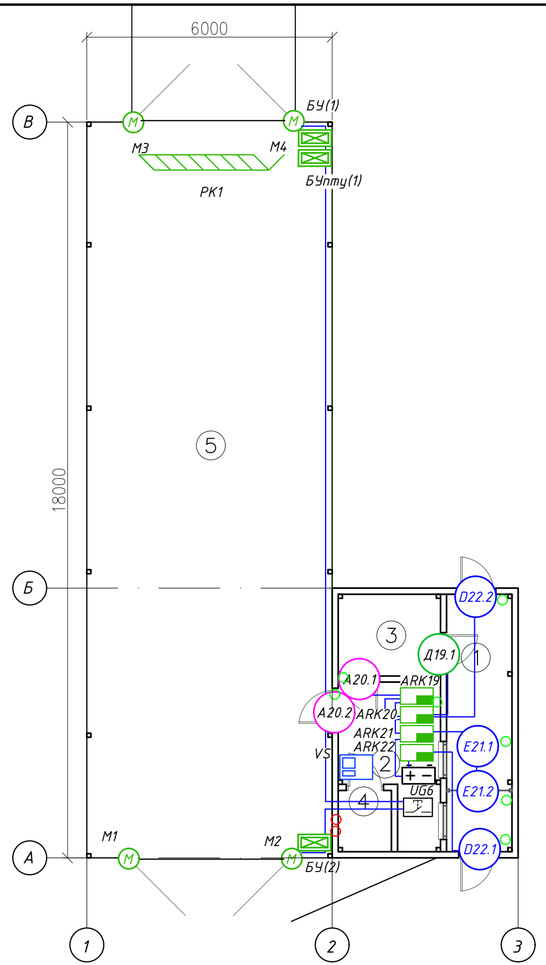


Условные обозначения:


(1)ТМ	Считыватель (3шт)
EMH	Замок электромеханический (4шт)
EMG	Замок электромагнитный (3шт)
BGB	Извещатель магнитоконтактный (4шт)
	Доводчик дверной (7шт)
BGM	Кнопка выхода (2шт)
ARK	Контроллер доступа С2000-2 (4 шт)
UG	Резервированный источник питания РИП-12 (1шт)
	Кабели в гофротрубе
М	Привод электромеханический для распашных ворот (4шт)
РК	Пост остановки колесного автотранспорта (1шт)
БУ(1)	Блок управления электромеханическим приводом ворот (2шт) (комплектные)
БУпту(1)	Блок управления противотаранным устройством (1шт) (комплектный)
К	Кнопка без фиксации
П	Пульт управления ПТУ (комплектный)
	Кабель ПВС 3х2.5
	Кабель ПВС 3х1.5
	Кабельная проходка перекрытие (7шт)
	Кабельная проходка в стене (2шт)
	Кабель КПСнг(А)-FRHF 1х2х0,75-300В
	Кабель UTP-2P-Cat.5e
VS	Монитор видеодомофона
xAVDx	Видеодомофонная панель
АРК	Рабочее место

Экспликация кабельной проходки потолочное перекрытие

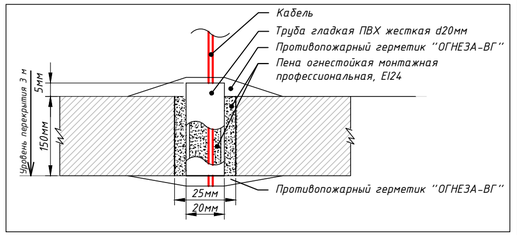


Экликация кабельной проходки через стену

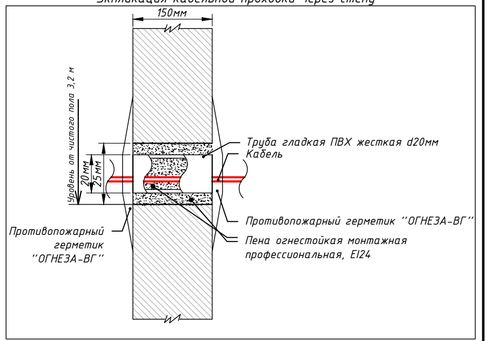


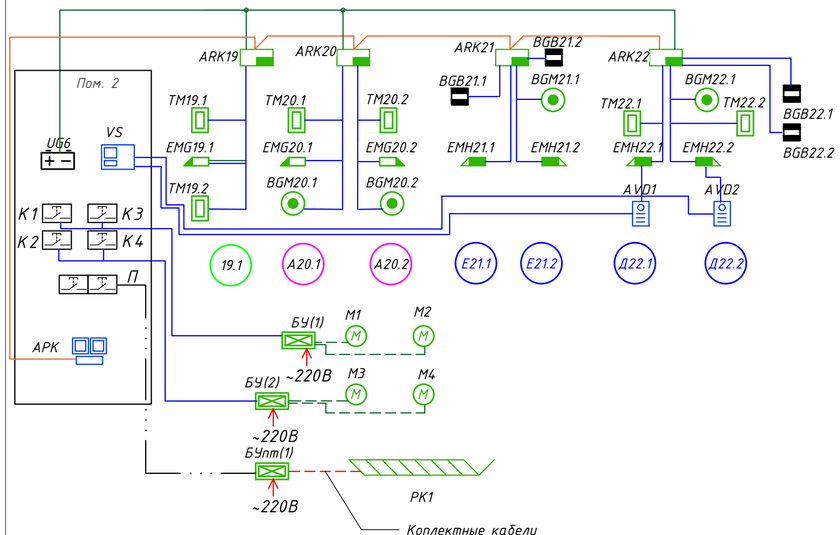


Узел Тип Е

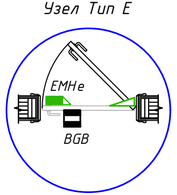


Узел Тип А

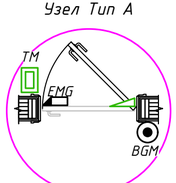

Узел Тип Д

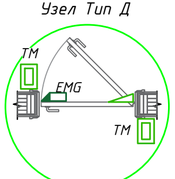

Узел Тип D

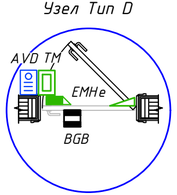

Экспликация помещений

№	Наименование	Площадь
1	Проходная	10,1
2	Комната работника	8,0
3	Комната досмотра	5,0
4	Санузел	2,0
	Итого	25.1
5	Шлюз, холодный под навесом	108,0
	Итого открытых площадок	108,0
	Итого общее	133,2

Изм.	Кол.уч.	Лист	№ док.	Подп.	Дата
Разраб.		Иванчук М.В.			2026
Проверил		Зыбайло К.П.			2026
Н. контр.					
ГИП		Якушин Г.В.			2026

16/1/26-СКУД-ИД-КПП

Калужская область, Боровский район, д Старомихайловское, ул 1-я Индустриальная, ЦВСИГ

Система контроля и управления доступом

Стадия	Лист	Листов
ИД	1	

Исполнительная схема смонтированного оборудования и кабельных трасс СКУД

альтэн системы безопасности

Согласовано:

Взам. инв. №

Подп. и дата

Инв. № подл.

Формат А4х3