ООО «АльтЭн»
249035, Калужская обл., г. Обнинск, пр-кт Маркса, д. 14 пом. 18
http://altensb.ru
alten@list.ru
(484) 39 2-03-04

ИСПОЛНИТЕЛЬНАЯ ДОКУМЕНТАЦИЯ

Система охранного телевидения

Здание КПП

16/1/26-СОТ-ИД-КПП

Исполнительные схемы

г. Обнинск
2026

Согласовано:

Взам. инв. №

Подп. и дата

Инв. № подл.

ОБЩИЕ УКАЗАНИЯ

1. Исполнительные схемы разработаны на основании рабочей документации и отражают фактически выполненный монтаж системы пожарной сигнализации здания КПП.
2. На исполнительных схемах показаны фактическое расположение технических средств, типы и адреса устройств, кабельные трассы, марки и номера линий, соединительные коробки, проходки через строительные конструкции и необходимые привязки.
3. Исполнительные схемы предназначены для подтверждения фактического выполнения работ, в том числе скрытой прокладки кабельных линий, предъявляемой по актам освидетельствования скрытых работ.
4. Фактические изменения смонтированногооборудования и кабельных трасс относительно рабочей документации отражены непосредственно на исполнительных схемах.
5. Изменения фактического смонтированногооборудования и кабельных трасс отражены на исполнительных схемах. Структура системы, принципиальные соединения и алгоритмы работы изменений не претерпели.
6. Условные графические обозначения приняты по рабочей документации и ГОСТ 21.210-2014.7. Работы выполнены в соответствии с рабочей документацией, ГОСТ Р 59638-2021 и СП 484.1311500.2020.

Согласовано:

Взам. инв. №

Подп. и дата

Инв. № подл.

Изм.	Кол.уч	Лист	№ док.	Подп.	Дата
Разраб.		Иванчук М.В.			2026
Проверил		Зыбайло К.П.			2026
Н. контр.					
ГИП		Якушин Г.В.			2026

16/1/26-СОТ-ИД-КПП

Калужская область, Боровский район, д Старомихайловское, ул 1-я Индустриальная, ЦВСИГ

Система охранного телевидения

Стадия	Лист	Листов
ИД	1	

Общие данные

альтэн системы безопасности

Формат А4

Условные обозначения:

ASV	Внутренняя видеокамера TR-D3121IR3 v7 2.8 IP-камера TRASSIR (3шт)
ASU	Уличная видеокамера TR-D2151IR3 v7 (D) 2.8 - IP- камера TRASSIR (6шт)
19" XRx	Шкаф 19" коммутационный (Шкаф настенный Cabeus SH-05F-15U60/60-R 15U) (1шт)
xAPKx	Автоматизированное рабочее место (два монитора)
	Кабель в гофротрубе
	Кабельная проходка в потолочном перекрытии (5шт)
	Кабельная проходка в стене (4 шт)
	Кабель UTP-2P-Cat.5e



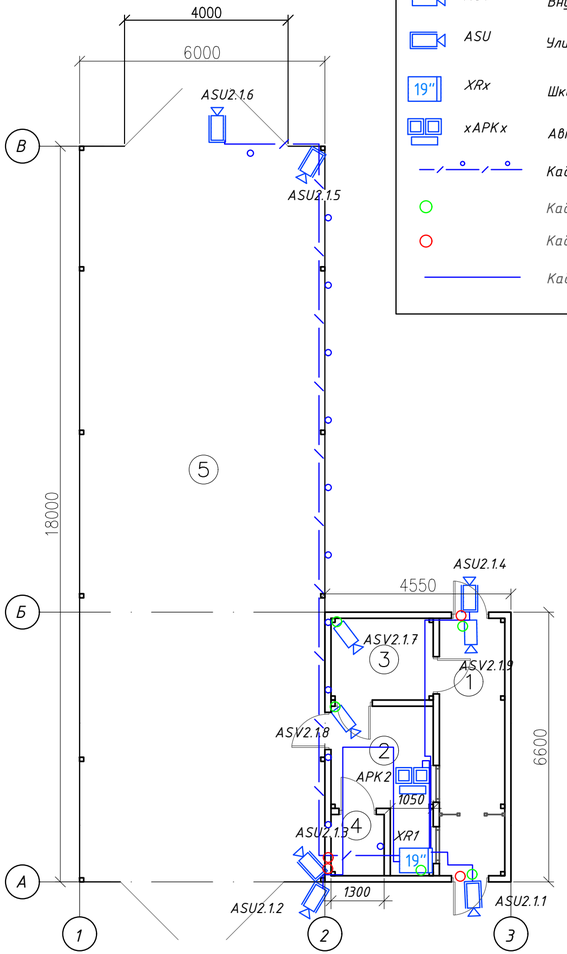


Схема структурная

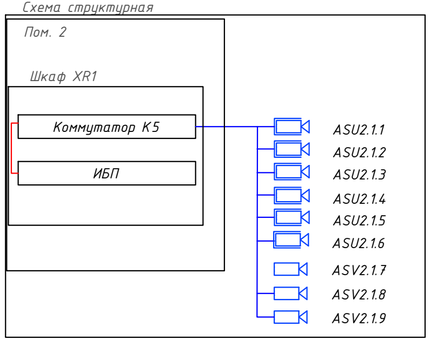


Экспликация шкафа телекоммуникационного XR1

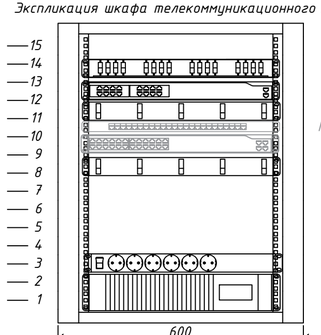


Оптический кросс 19'' Essential Line, 1U, укомплек
Неуправляемый коммутатор TR- NS14202S-185-16P (K5)
Органайзер кабельный
Патч-панель высокой плотности 19' (0,5U), 24 порта*
Коммутатор Eltex MES2428 AC (K8)*
Органайзер кабельный
Блок розеток
Источник бесперебойного питания

*-см. Исполнительную схему смонтированногооборудования и кабельных трасс СКС

Экпликация кабельной проходки потолочное перекрытие

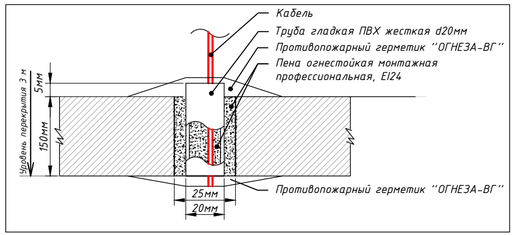

Экпликация кабельной проходки через стену

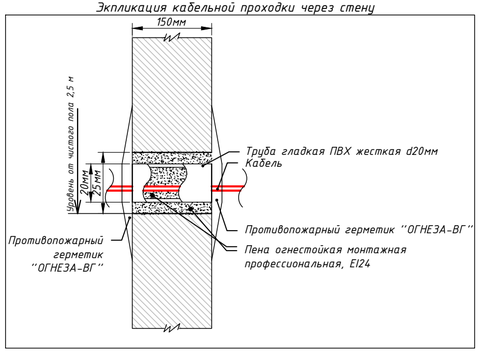

Экспликация помещений

№	Наименование	Площадь
1	Проходная	10,1
2	Комната работника	8,0
3	Комната досмотра	5,0
4	Санузел	2,0
	Итоги	25.1
5	Шлюз, холодный под навесом	108,0
	Итого открытых площадок	108,0
	Итого общее	133,2

Согласовано:

Взам. инв. №

Подп. и дата

Инв. № подл.

Изм.	Кол.уч.	Лист	№ док.	Подп.	Дата
Разраб.		Иванчук М.В.			2026
Проверил		Зыбайло К.П.			2026
Н. контр.					
ГИП		Якушин Г.В.			2026

16/1/26-СОТ-ИД-КПП

Калужская область, Боровский район, д Старомихайловское, ул 1-я Индустриальная, ЦВСИГ

Система охранного телевидения

Стадия	Лист	Листов
ИД	1	1

Исполнительная схема смонтированного оборудования и кабельных трасс СОТ

альтэн системы безопасности

Формат А4х3