ООО «АльтЭн»
249035, Калужская обл., г. Обнинск, пр-кт Маркса, д. 14 пом. 18
http://altensb.ru
alten@list.ru
(484) 39 2-03-04

ИСПОЛНИТЕЛЬНАЯ ДОКУМЕНТАЦИЯ

Система охранно-тревожной сигнализации

Здание КПП

16/1/26-СОТС-ИД-КПП

Исполнительные схемы

г. Обнинск
2026

Согласовано:

Взам. инв. №

Подп. и дата

Инв. № подл.

Формат А4

ОБЩИЕ УКАЗАНИЯ

1. Исполнительные схемы разработаны на основании рабочей документации и отражают фактически выполненный монтаж системы пожарной сигнализации здания КПП.
2. На исполнительных схемах показаны фактическое расположение технических средств, типы и адреса устройств, кабельные трассы, марки и номера линий, соединительные коробки, проходки через строительные конструкции и необходимые привязки.
3. Исполнительные схемы предназначены для подтверждения фактического выполнения работ, в том числе скрытой прокладки кабельных линий, предъявляемой по актам освидетельствования скрытых работ.
4. Фактические изменения смонтированногооборудования и кабельных трасс относительно рабочей документации отражены непосредственно на исполнительных схемах.
5. Изменения фактического смонтированногооборудования и кабельных трасс отражены на исполнительных схемах. Структура системы, принципиальные соединения и алгоритмы работы изменений не претерпели.
6. Условные графические обозначения приняты по рабочей документации и ГОСТ 21.210-2014.7. Работы выполнены в соответствии с рабочей документацией, ГОСТ Р 59638-2021 и СП 484.1311500.2020.

Согласовано:

Взам. инв. №

Подп. и дата

Инв. № подл.

Изм.	Кол.уч	Лист	№ док.	Подп.	Дата
Разраб.		Иванчук М.В.			2026
Проверил		Зыбайло К.П.			2026
Н. контр.					
ГИП		Якушин Г.В.			2026

16/1/26-СОТС-ИД-КПП

Калужская область, Боровский район, д Старомихайловское, ул 1-я Индустриальная, ЦВСИГ


Система охранно-тревожной сигнализации

Стадия	Лист	Листов
ИД	1	

Общие данные

альтэн системы безопасности

Формат А4

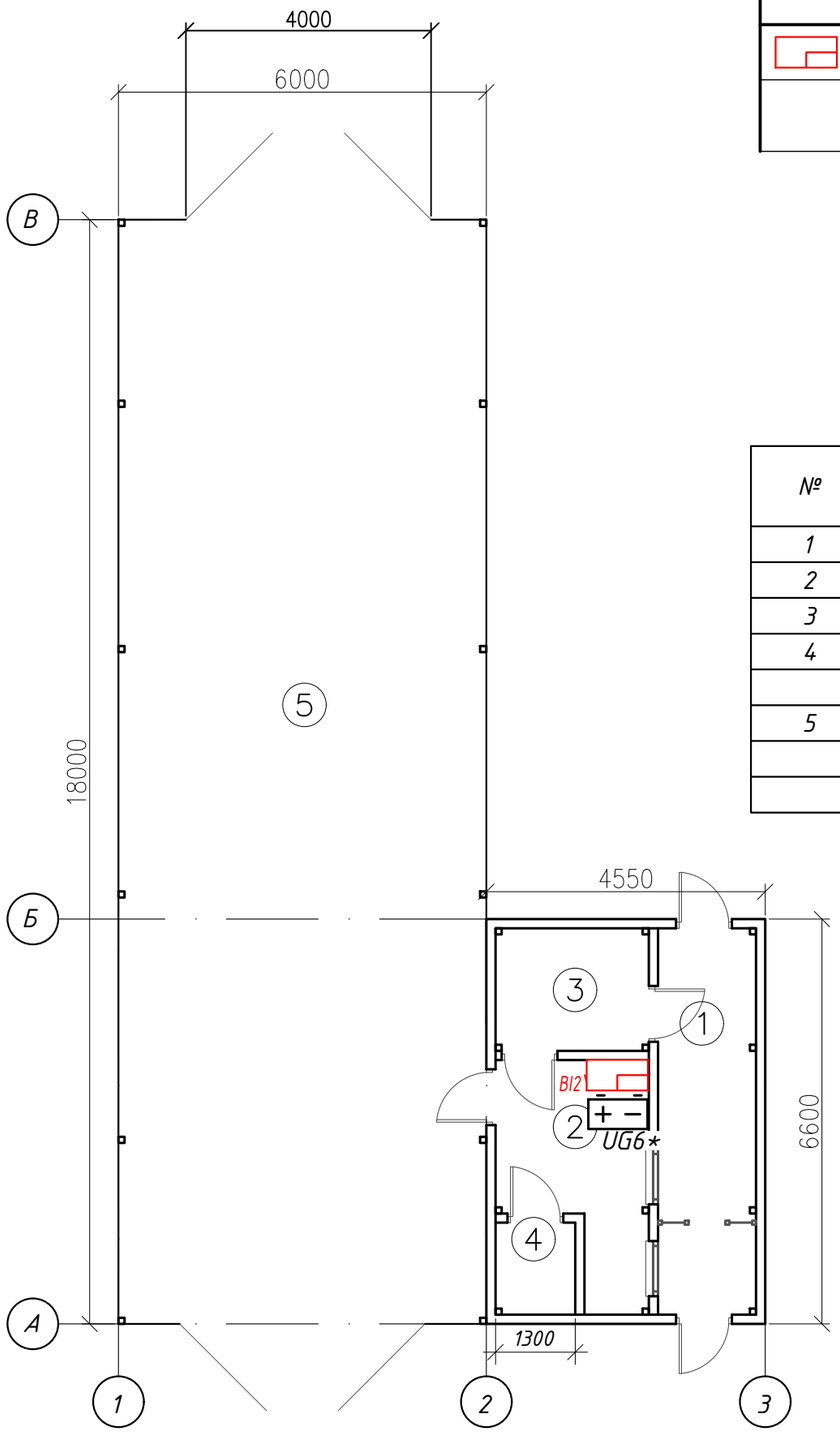

Условные обозначения:

УГО	Позиционное обозначение	Наименование оборудования
	BIп	Блок контроля и индикации (1шт)

Экспликация помещений

№	Наименование	Площадь
1	Проходная	10,1
2	Комната работника	8,0
3	Комната досмотра	5,0
4	Санузел	2,0
	Итоги	25.1
5	Шлюз, холодный под навесом	108,0
	Итого открытых площадок	108,0
	Итого общее	133,2

Обозначение	Марка кабеля	Тип линии связи	Граф. обозначение
Р	КПСнг(А)-FRHF 1х2х0,5	Питание 12-24В	

*-см. Исполнительную схему смонтированногооборудования и кабельных трасс СКУД

Изм.	Кол.уч	Лист	№ док.	Подп.	Дата	16/1/26-СОТС-ИД-КПП			
						Калужская область, Боровский район, д Старомихайловское, ул 1-я Индустриальная, ЦВСИГ			
Разраб.		Иванчук М.В.			2026	Система охранно тревожной сигнализации	Стадия	Лист	Листов
Проверил		Зыбайло К.П.			2026		ИД	1	1
Н. контр.						Исполнительная схема смонтированного оборудования и кабельных трасс СОТС	альтэн системы безопасности		
ГИП		Якушин Г.В.			2026				

Согласовано:

Взам. инв. №

Подп. и дата

Инв. № подл.

Формат А3