ООО «АльтЭн»
249035, Калужская обл., г. Обнинск, пр-кт Маркса, д. 14 пом. 18
http://altensb.ru
alten@list.ru
(484) 39 2-03-04

ИСПОЛНИТЕЛЬНАЯ ДОКУМЕНТАЦИЯ

Система автоматической пожарной сигнализации и система оповещения и управления эвакуацией людей при пожаре

Здание КПП

16/1/26-АПС,СОУЭ-ИД-КПП

Исполнительные схемы

г. Обнинск
2026

Согласовано:

Взам. инв. №

Подп. и дата

Инв. № подл.

Формат А4

ОБЩИЕ УКАЗАНИЯ

1. Исполнительные схемы разработаны на основании рабочей документации и отражают фактически выполненный монтаж системы пожарной сигнализации здания КПП.
2. На исполнительных схемах показаны фактическое расположение технических средств, типы и адреса устройств, кабельные трассы, марки и номера линий, соединительные коробки, проходки через строительные конструкции и необходимые привязки.
3. Исполнительные схемы предназначены для подтверждения фактического выполнения работ, в том числе скрытой прокладки кабельных линий, предъявляемой по актам освидетельствования скрытых работ.
4. Фактические изменения смонтированногооборудования и кабельных трасс относительно рабочей документации отражены непосредственно на исполнительных схемах.
5. Изменения фактического смонтированногооборудования и кабельных трасс отражены на исполнительных схемах. Структура системы, принципиальные соединения и алгоритмы работы изменений не претерпели.
6. Условные графические обозначения приняты по рабочей документации и ГОСТ 21.210-2014.7. Работы выполнены в соответствии с рабочей документацией, ГОСТ Р 59638-2021 и СП 484.1311500.2020.

Согласовано:

Взам. инв. №

Подп. и дата

Инв. № подл.

Изм.	Кол.уч	Лист	№ док.	Подп.	Дата
Разраб.		Иванчук М.В.			2026
Проверил		Зыбайло К.П.			2026
Н. контр.					
ГИП		Якушин Г.В.			2026

16/1/26-АПС,СОУЭ-ИД-КПП

Калужская область, Боровский район, д Старомихайловское, ул 1-я Индустриальная, ЦВСИГ


Система автоматической пожарной сигнализации и система оповещения и управления эвакуацией людей при пожаре

Стадия	Лист	Листов
ИД	1	2

Общие данные

альтэн системы безопасности


Формат А4

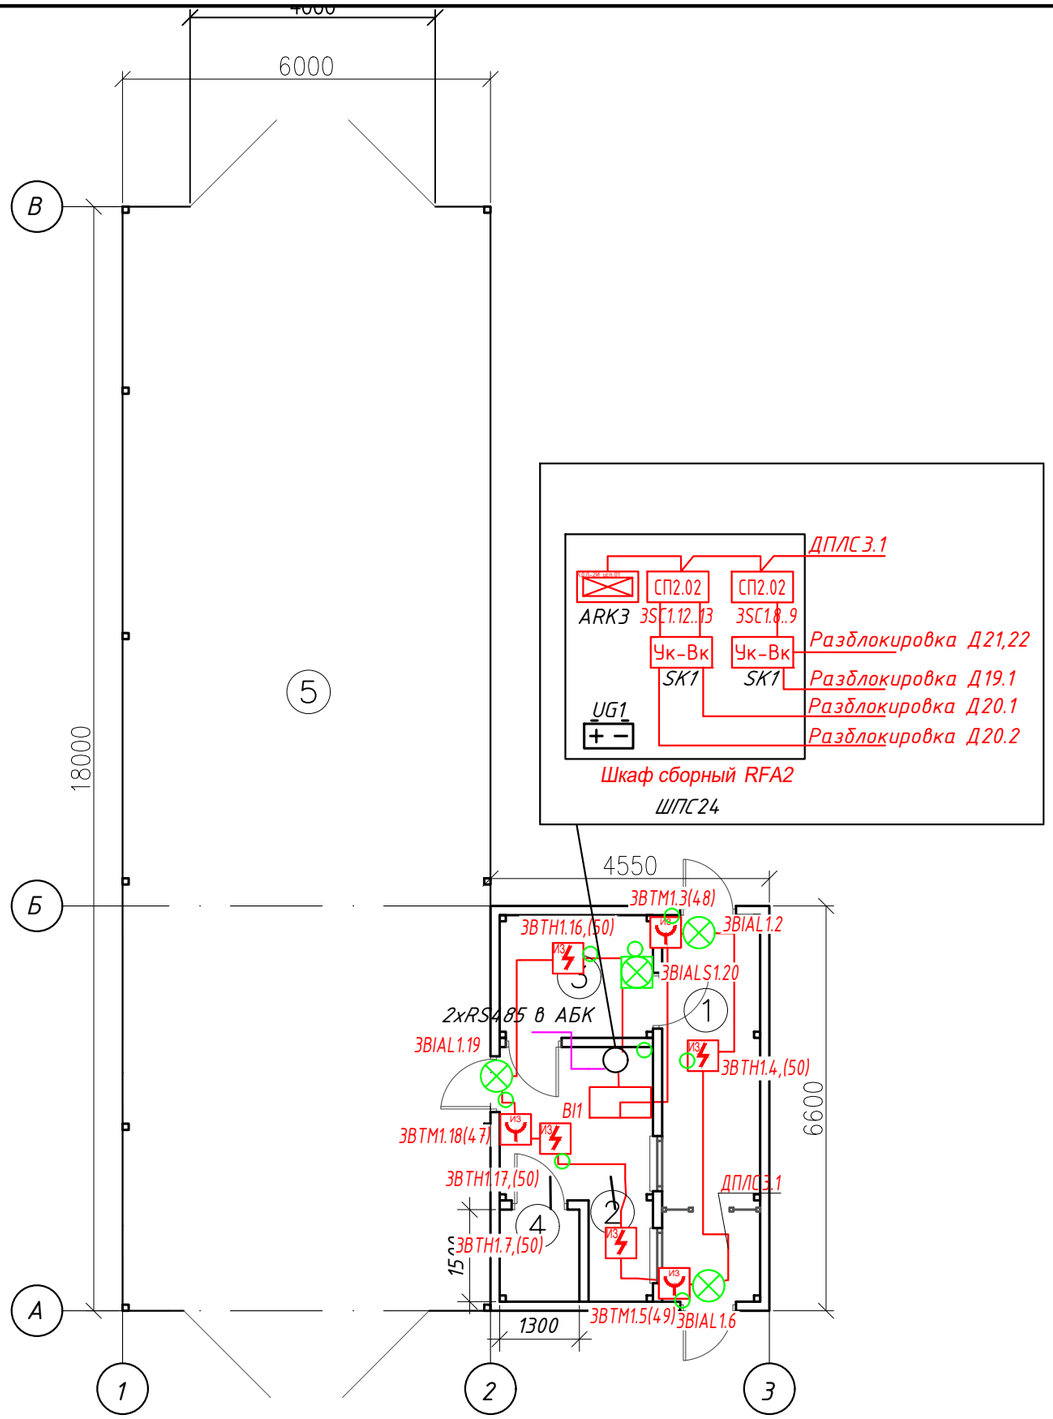

УГО	Позиционное обозначение	Наименование оборудования
1	2	3
	BTM	Извещатель пожарный ручной адресный "ИПР 513-3АМ исп.01" (3шт)
	BTH	Извещатель пожарный дымовой оптико-электронный адресно-аналоговый "ДИП-34А-04" со встроенным изолирующим блоком (4шт)
	ARK	Контроллер двухпроводной линии с гальванической изоляцией С2000-КДЛ-2И исп.01 с двумя интерфейсами RS485 (1шт)
	UG	Резервированный источник питания (МИП-24, в составе ШПС)
	BIAL	С2000-ОСТ исп.01 Оповещатель световой адресный с надписью "Выход"(3шт)
		Кабельная проходка потолочная (7 шт)
	BI	Блок индикации с клавиатурой (1шт)
	BIALS	С2000-ОПЗ

Обозначение	Марка кабеля	Тип линии связи	Граф. обозначение
1	2	3	4
Рп	Кабель КПСнг(А)-FRHF 1х2х0,75	Питание 12-24В	
ДПЛС х.у	Кабель КПСнг(А)-FRHF 1х2х0,75-300В	Двухпроводная линия связи	
RSп	Кабель КПСнг(А)-FRHF 1х2х0,75-300В	Интерфейс RS-485 (ППКУП)	

Экпликация кабельной проходки потолочное перекрытие

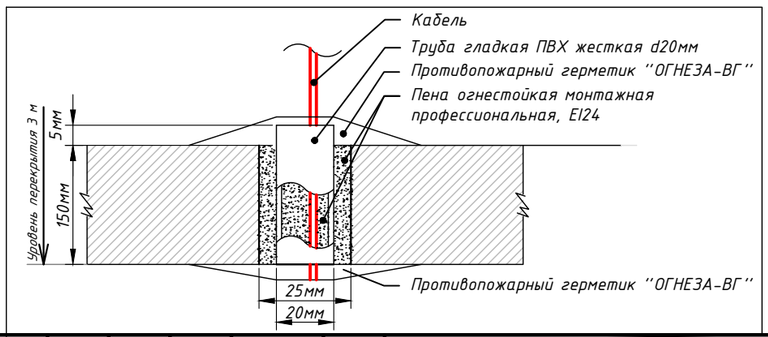

Экспликация помещений

№	Наименование	Площадь
1	Проходная	10,1
2	Комната работника	8,0
3	Комната досмотра	5,0
4	Санузел	2,0
	Итого	25.1
5	Шлюз, холодный под навесом	108,0
	Итого открытых площадок	108,0
	Итого общее	133,2

Согласовано:

Взам. инв. №

Подп. и дата

Инв. № подл.

Изм.	Кол.уч	Лист	№ док	Подп.	Дата
Разраб.		Иванчук М.В.			2026
Проверил		Зыбайло К.П.			2026
Н. контр.					
ГИП		Якушин Г.В.			2026

16/1/26-АПС,СОУЭ-ИД-КПП

Калужская область, Боровский район, д Старомихайловское, ул 1-я Индустриальная, ЦВСИГ

Система автоматической пожарной сигнализации и система оповещения и управления эвакуацией людей при пожаре

Стадия	Лист	Листов
ИД	1	2

Исполнительная схема смонтированного оборудования и кабельных трасс АПС,СОУЭ

альтэн системы безопасности

Формат А3

ООО «АльтЭн»
249035, Калужская обл., г. Обнинск, пр-кт Маркса, д. 14 пом. 18
http://altensb.ru
alten@list.ru
(484) 39 2-03-04

ИСПОЛНИТЕЛЬНАЯ ДОКУМЕНТАЦИЯ

Система контроля и управления доступом

Здание КПП

16/1/26-СКУД-ИД-КПП

Исполнительные схемы

г. Обнинск
2026

Согласовано:

Взам. инв. №

Подп. и дата

Инв. № подл.

Формат А4

ОБЩИЕ УКАЗАНИЯ

1. Исполнительные схемы разработаны на основании рабочей документации и отражают фактически выполненный монтаж системы СКУД здания КПП.
2. На исполнительных схемах показаны фактическое расположение технических средств, типы и адреса устройств, кабельные трассы, марки и номера линий, соединительные коробки, проходки через строительные конструкции и необходимые привязки.
3. Исполнительные схемы предназначены для подтверждения фактического выполнения работ, в том числе скрытой прокладки кабельных линий, предъявляемой по актам освидетельствования скрытых работ.
4. Фактические изменения смонтированногооборудования и кабельных трасс относительно рабочей документации отражены непосредственно на исполнительных схемах.
5. Изменения фактического смонтированногооборудования и кабельных трасс отражены на исполнительных схемах. Структура системы, принципиальные соединения и алгоритмы работы изменений не претерпели.
6. Условные графические обозначения приняты по рабочей документации и ГОСТ 21.210-2014.7. Работы выполнены в соответствии с рабочей документацией, ГОСТ Р 59638-2021 и СП 484.1311500.2020.

Согласовано:

Взам. инв. №

Подп. и дата

Инв. № подл.

Изм.	Кол.уч	Лист	№ док.	Подп.	Дата
Разраб.		Иванчук М.В.			2026
Проверил		Зыбайло К.П.			2026
Н. контр.					
ГИП		Якушин Г.В.			2026

16/1/26-СКУД-ИД-КПП

Калужская область, Боровский район, д Старомихайловское, ул 1-я Индустриальная, ЦВСИГ


Система контроля и управления доступом

Стадия	Лист	Листов
ИД	1	2

Общие данные

альтэн системы безопасности

Формат А4

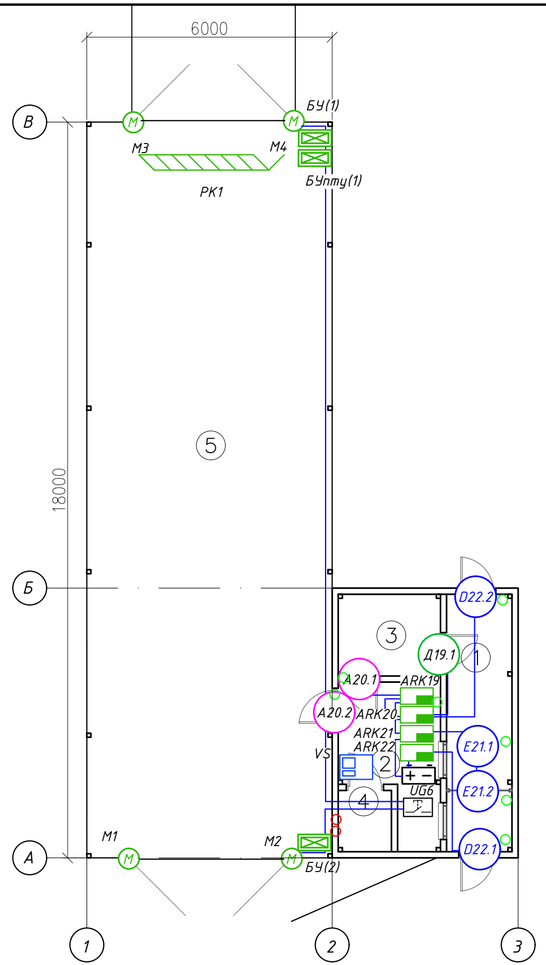


Условные обозначения:

(1)ТМ	Считыватель (6шт)
EMH	Замок электромеханический (4шт)
EMG	Замок электромагнитный (3шт)
BGB	Извещатель магнитоконтактный (4шт)
	Доводчик дверной (оборудование заказчика)
BGM	Кнопка выхода (2шт)
ARK	Контроллер доступа С2000-2 (4 шт)
UG	Резервированный источник питания РИП-12 (1шт)
	Кабели в гофротрубе
М	Привод электромеханический для распашных ворот (4шт)
РК	Пост остановки колесного автотранспорта (1шт)
БУ(1)	Блок управления электромеханическим приводом ворот (2шт) (комплектные)
БУпту(1)	Блок управления противотаранным устройством (1шт) (комплектный)
К	Кнопка без фиксации
П	Пульт управления ПТУ (комплектный)
	Кабель ПВС 3х2.5
	Кабель ПВС 3х1.5
	Кабельная проходка перекрытие (7шт)
	Кабельная проходка в стене (2шт)
	Кабель КПСнг(А)-FRHF 1х2х0,75-300В
	Кабель UTP-4P-Cat.5e
VS	Монитор видеодомофона
xAVDx	Видеодомофонная панель
АРК	Рабочее место


Экспликация помещений

№	Наименование	Площадь
1	Проходная	10,1
2	Комната работника	8,0
3	Комната досмотра	5,0
4	Санузел	2,0
	Итого	25.1
5	Шлюз, холодный под навесом	108,0
	Итого открытых площадок	108,0
	Итого общее	133,2


Узел Тип Е

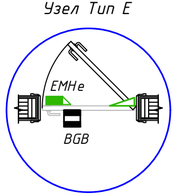


Узел Тип А

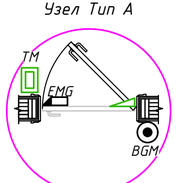


Узел Тип Д

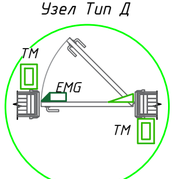


Узел Тип D

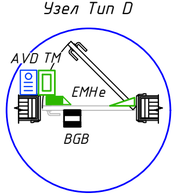


Экпликация кабельной проходки потолочное перекрытие

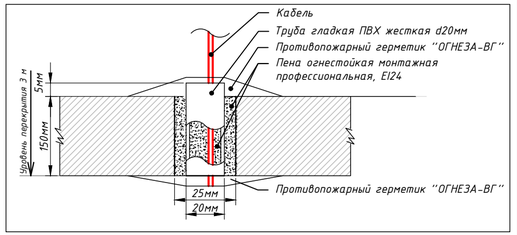

Экпликация кабельной проходки через стену

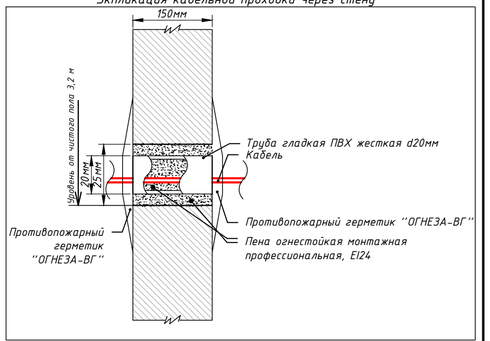

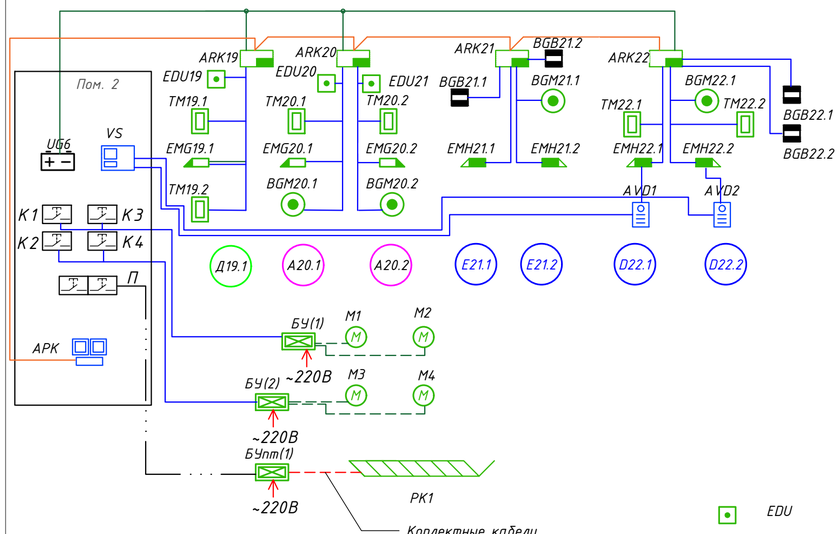

EDU — Кнопка аварийного открытия (разблокировки ST-ER115) (3шт)

Изм.	Кол.уч.	Лист	№ док.	Подп.	Дата	16/1/26-СКУД-ИД-КПП			
						Калужская область, Боровский район, д Старомихайловское, ул 1-я Индустриальная, ЦВСИГ			
Разраб.		Иванчук М.В.			2026	Система контроля и управления доступом	Стадия	Лист	Листов
Проверил		Зыбайло К.П.			2026		ИД	1	2
Н. контр.						Исполнительная схема смонтированного оборудования и кабельных трасс СКУД	альтэн системы безопасности		
ГИП		Якушин Г.В.			2026				

Согласовано:

Взам. инв. №

Подп. и дата

Инв. № подл.

Формат А4х3

ООО «АльтЭн»
249035, Калужская обл., г. Обнинск, пр-кт Маркса, д. 14 пом. 18
http://altensb.ru
alten@list.ru
(484) 39 2-03-04

ИСПОЛНИТЕЛЬНАЯ ДОКУМЕНТАЦИЯ

Структурированная кабельная система

Здание КПП

16/1/26-СКС-ИД-КПП

Исполнительные схемы

г. Обнинск
2026

Согласовано:

Взам. инв. №

Подп. и дата

Инв. № подл.

Формат А4

ОБЩИЕ УКАЗАНИЯ

1. Исполнительные схемы разработаны на основании рабочей документации и отражают фактически выполненный монтаж системы СКС здания КПП.
2. На исполнительных схемах показаны фактическое расположение технических средств, типы и адреса устройств, кабельные трассы, марки и номера линий, соединительные коробки, проходки через строительные конструкции и необходимые привязки.
3. Исполнительные схемы предназначены для подтверждения фактического выполнения работ, в том числе скрытой прокладки кабельных линий, предъявляемой по актам освидетельствования скрытых работ.
4. Фактические изменения смонтированногооборудования и кабельных трасс относительно рабочей документации отражены непосредственно на исполнительных схемах.
5. Изменения фактического смонтированногооборудования и кабельных трасс отражены на исполнительных схемах. Структура системы, принципиальные соединения и алгоритмы работы изменений не претерпели.
6. Условные графические обозначения приняты по рабочей документации и ГОСТ 21.210-2014.7. Работы выполнены в соответствии с рабочей документацией, ГОСТ Р 59638-2021 и СП 484.1311500.2020.

Согласовано:

Взам. инв. №

Подп. и дата

Инв. № подл.

Изм.	Кол.уч	Лист	№ док.	Подп.	Дата
Разраб.		Иванчук М.В.			2026
Проверил		Зыбайло К.П.			2026
Н. контр.					
ГИП		Якушин Г.В.			2026

16/1/26-СКС-ИД-КПП

Калужская область, Боровский район, д Старомихайловское, ул 1-я Индустриальная, ЦВСИГ

Структурированная кабельная система

Стадия	Лист	Листов
ИД	1	2


Общие данные

альтэн системы безопасности

Формат А4


Экспликация помещений

№	Наименование	Площадь
1	Проходная	10,1
2	Комната работника	8,0
3	Комната досмотра	5,0
4	Санузел	2,0
	Итоги	25.1
5	Шлюз, холодный под навесом	108,0
	Итого открытых площадок	108,0
	Итого общее	133,2

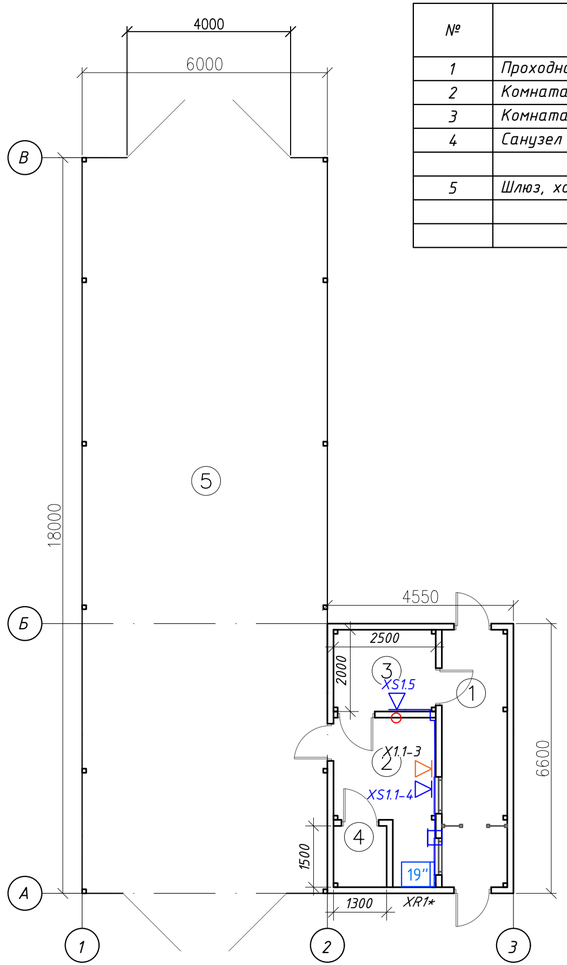


Условные обозначения:


- XSn — Коммутационная розетка RJ-45 в кабель-канале
- 19" XR1 — Шкаф телекоммуникационный
- Кабель в кабельканале
- Кабель в гофротрубе
- XSx — Коммутационная розетка (для аналового телфона)
- Кабельная проходка в стене (1шт)
- Витая пара 4P-Cat.6, 4 пары
- Кабель UTP-4P-Cat.5e

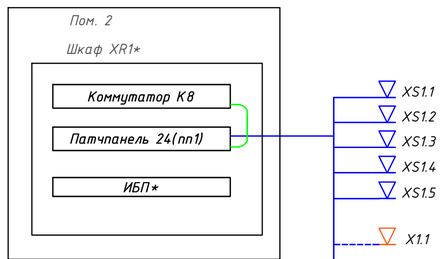

Экпликация кабельной проходки через стену

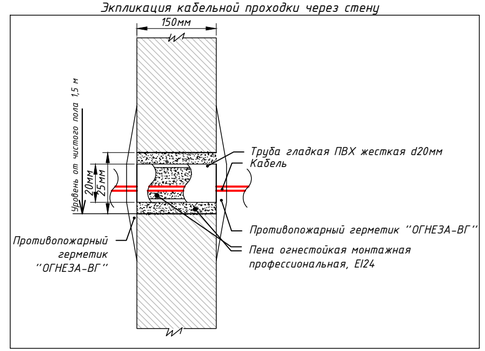

Экспликация шкафа телекоммуникационного XR1*

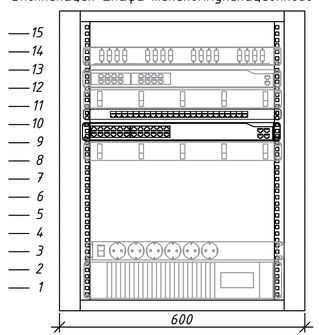

Оптический кросс 19'' Essential Line, 1U, укомплек*
Неуправляемый коммутатор TR- NS14202S-185-16P (K5)*
Органайзер кабельный*
Патч-панель высокой плотности 19' (0,5U), 24 порта
Коммутатор Eltex MES2428 AC (K8)
Органайзер кабельный*
Блок розеток*
Источник бесперебойного питания*

*-см. Исполнительную схему смонтированногооборудования и кабельных трасс СОТ

Согласовано:

Взам. инв. №

Подп. и дата

Инв. № подл.

Изм.	Кол.уч.	Лист	№ док.	Подп.	Дата
Разраб.		Иванчук М.В.			2026
Проверил		Зыбайло К.П.			2026
Н. контр.					
ГИП		Якушин Г.В.			2026

16/1/26-СКС-ИД-КПП

Калужская область, Боровский район, д Старомихайловское, ул 1-я Индустриальная, ЦВСИГ

Структурированная кабельная система

Стадия	Лист	Листов
ИД	1	2

Исполнительная схема смонтированного оборудования и кабельных трасс СКС

альтэн системы безопасности

Формат А4х3

ООО «АльтЭн»
249035, Калужская обл., г. Обнинск, пр-кт Маркса, д. 14 пом. 18
http://altensb.ru
alten@list.ru
(484) 39 2-03-04

ИСПОЛНИТЕЛЬНАЯ ДОКУМЕНТАЦИЯ

Система охранного телевидения

Здание КПП

16/1/26-СОТ-ИД-КПП

Исполнительные схемы

г. Обнинск
2026

Согласовано:

Взам. инв. №

Подп. и дата

Инв. № подл.

ОБЩИЕ УКАЗАНИЯ

1. Исполнительные схемы разработаны на основании рабочей документации и отражают фактически выполненный монтаж системы СОТ здания КПП.
2. На исполнительных схемах показаны фактическое расположение технических средств, типы и адреса устройств, кабельные трассы, марки и номера линий, соединительные коробки, проходки через строительные конструкции и необходимые привязки.
3. Исполнительные схемы предназначены для подтверждения фактического выполнения работ, в том числе скрытой прокладки кабельных линий, предъявляемой по актам освидетельствования скрытых работ.
4. Фактические изменения смонтированногооборудования и кабельных трасс относительно рабочей документации отражены непосредственно на исполнительных схемах.
5. Изменения фактического смонтированногооборудования и кабельных трасс отражены на исполнительных схемах. Структура системы, принципиальные соединения и алгоритмы работы изменений не претерпели.
6. Условные графические обозначения приняты по рабочей документации и ГОСТ 21.210-2014.7. Работы выполнены в соответствии с рабочей документацией, ГОСТ Р 59638-2021 и СП 484.1311500.2020.

Согласовано:

Взам. инв. №

Подп. и дата

Инв. № подл.

Изм.	Кол.уч	Лист	№ док.	Подп.	Дата
Разраб.		Иванчук М.В.			2026
Проверил		Зыбайло К.П.			2026
Н. контр.					
ГИП		Якушин Г.В.			2026

16/1/26-СОТ-ИД-КПП

Калужская область, Боровский район, д Старомихайловское, ул 1-я Индустриальная, ЦВСИГ

Система охранного телевидения

Стадия	Лист	Листов
ИД	1	2

Общие данные

альтэн системы безопасности

Формат А4

Условные обозначения:

ASV	Внутренняя видеокамера TR-D3121IR3 v7 2.8 IP-камера TRASSIR (3шт)
ASU	Уличная видеокамера TR-D2151IR3 v7 (D) 2.8 - IP- камера TRASSIR (6шт)
19" XRx	Шкаф 19" коммутационный (Шкаф настенный Cabeus SH-05F-15U60/60-R 15U) (1шт)
xAPKx	Автоматизированное рабочее место (два монитора)
	Кабель в гофротрубе
	Кабельная проходка в потолочном перекрытии (5шт)
	Кабельная проходка в стене (4 шт)
	Кабель UTP-4P-Cat.5e



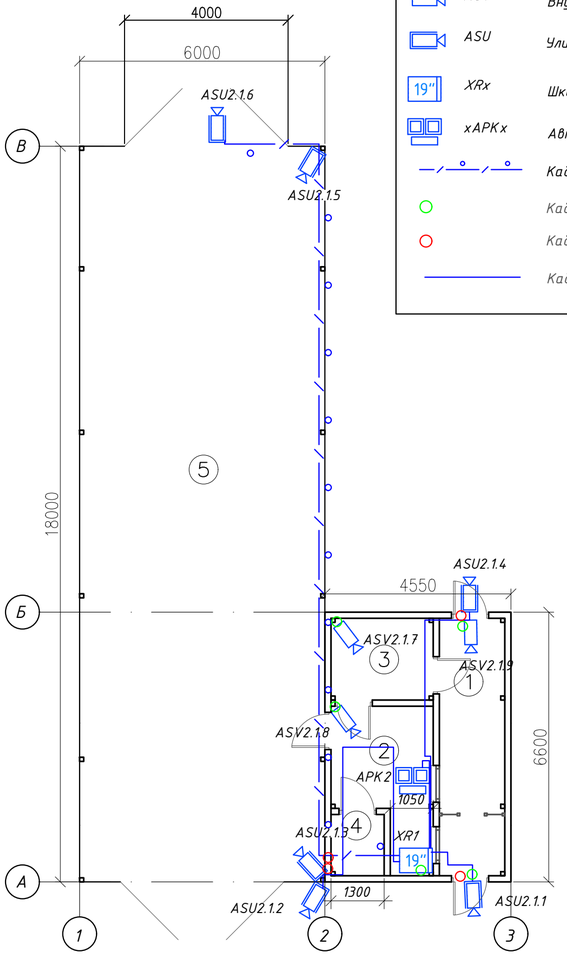


Схема структурная

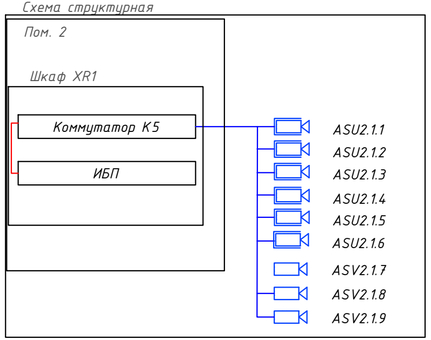


Экспликация шкафа телекоммуникационного XR1

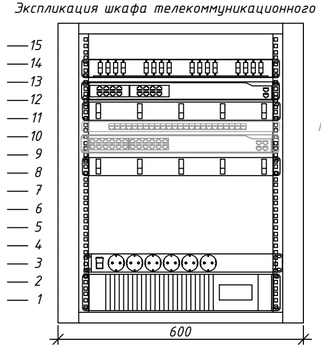


Оптический кросс 19'' Essential Line, 1U, укомплек
Неуправляемый коммутатор TR- NS14202S-185-16P (K5)
Органайзер кабельный
Патч-панель высокой плотности 19' (0,5U), 24 порта*
Коммутатор Eltex MES2428 AC (K8)*
Органайзер кабельный
Блок розеток
Источник бесперебойного питания

*-см. Исполнительную схему смонтированногооборудования и кабельных трасс СКС

Экпликация кабельной проходки потолочное перекрытие

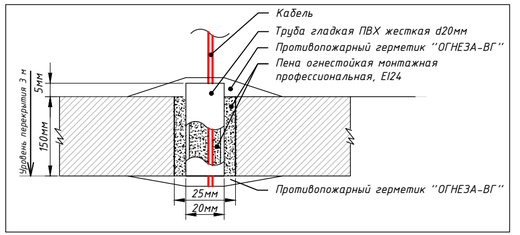

Экпликация кабельной проходки через стену

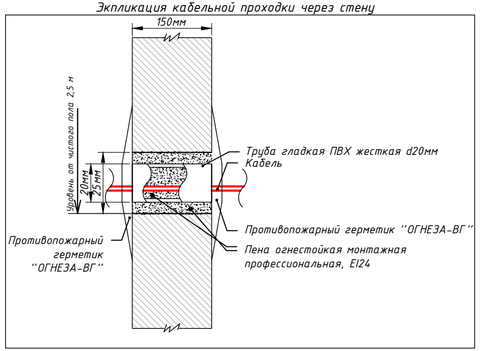

Экспликация помещений

№	Наименование	Площадь
1	Проходная	10,1
2	Комната работника	8,0
3	Комната досмотра	5,0
4	Санузел	2,0
	Итоги	25.1
5	Шлюз, холодный под навесом	108,0
	Итого открытых площадок	108,0
	Итого общее	133,2

Согласовано:

Взам. инв. №

Подп. и дата

Инв. № подл.

						16/1/26-СОТ-ИД-КПП	
						Калужская область, Боровский район, д Старомихайловское, ул 1-я Индустриальная, ЦВСИГ	
Изм.	Кол.уч.	Лист	№ док.	Подп.	Дата		
Разраб.		Иванчук М.В.			2026	Система охранного телевидения	Стадия: ИД; Лист: 1; Листов: 2
Проверил		Зыбайло К.П.			2026		
Н. контр.						Исполнительная схема смонтированного оборудования и кабельных трасс СОТ	альтэн системы безопасности
ГИП		Якушин Г.В.			2026		

Формат А4х3

ООО «АльтЭн»
249035, Калужская обл., г. Обнинск, пр-кт Маркса, д. 14 пом. 18
http://altensb.ru
alten@list.ru
(484) 39 2-03-04

ИСПОЛНИТЕЛЬНАЯ ДОКУМЕНТАЦИЯ

Система охранно-тревожной сигнализации

Здание КПП

16/1/26-СОТС-ИД-КПП

Исполнительные схемы

г. Обнинск
2026

Согласовано:

Взам. инв. №

Подп. и дата

Инв. № подл.

Формат А4

ОБЩИЕ УКАЗАНИЯ

1. Исполнительные схемы разработаны на основании рабочей документации и отражают фактически выполненный монтаж системы СОТС здания КПП.
2. На исполнительных схемах показаны фактическое расположение технических средств, типы и адреса устройств, кабельные трассы, марки и номера линий, соединительные коробки, проходки через строительные конструкции и необходимые привязки.
3. Исполнительные схемы предназначены для подтверждения фактического выполнения работ, в том числе скрытой прокладки кабельных линий, предъявляемой по актам освидетельствования скрытых работ.
4. Фактические изменения смонтированногооборудования и кабельных трасс относительно рабочей документации отражены непосредственно на исполнительных схемах.
5. Изменения фактического смонтированногооборудования и кабельных трасс отражены на исполнительных схемах. Структура системы, принципиальные соединения и алгоритмы работы изменений не претерпели.
6. Условные графические обозначения приняты по рабочей документации и ГОСТ 21.210-2014.7. Работы выполнены в соответствии с рабочей документацией, ГОСТ Р 59638-2021 и СП 484.1311500.2020.

Согласовано:

Взам. инв. №

Подп. и дата

Инв. № подл.

Изм.	Кол.уч	Лист	№ док.	Подп.	Дата
Разраб.		Иванчук М.В.			2026
Проверил		Зыбайло К.П.			2026
Н. контр.					
ГИП		Якушин Г.В.			2026

16/1/26-СОТС-ИД-КПП

Калужская область, Боровский район, д Старомихайловское, ул 1-я Индустриальная, ЦВСИГ


Система охранно-тревожной сигнализации

Стадия	Лист	Листов
ИД	1	2

Общие данные

альтэн системы безопасности

Формат А4

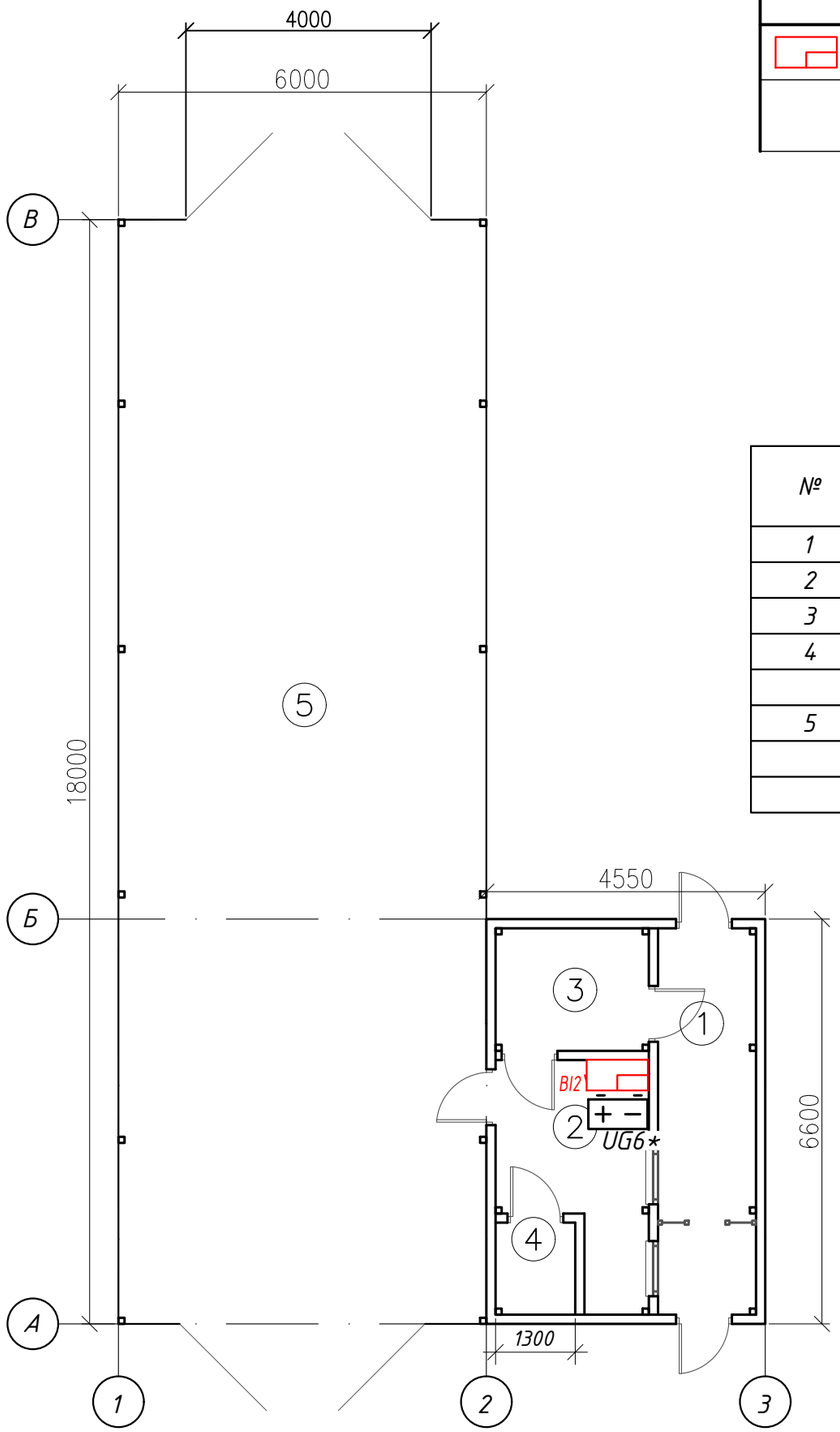

Условные обозначения:

УГО	Позиционное обозначение	Наименование оборудования
	BIn	Блок контроля и индикации (1шт)

Экспликация помещений

№	Наименование	Площадь
1	Проходная	10,1
2	Комната работника	8,0
3	Комната досмотра	5,0
4	Санузел	2,0
	Итоги	25.1
5	Шлюз, холодный под навесом	108,0
	Итого открытых площадок	108,0
	Итого общее	133,2

Обозначение	Марка кабеля	Тип линии связи	Граф. обозначение
P	КПСнг(А)-FRHF 1х2х0,5	Питание 12-24В	

*-см. Исполнительную схему смонтированногооборудования и кабельных трасс СКУД

Согласовано:

Взам. инв. №

Подп. и дата

Инв. № подл.

Изм.	Кол.уч	Лист	№ док.	Подп.	Дата	16/1/26-СОТС-ИД-КПП			
						Калужская область, Боровский район, д Старомихайловское, ул 1-я Индустриальная, ЦВСИГ			
Разраб.		Иванчук М.В.			2026	Система охранно тревожной сигнализации	Стадия	Лист	Листов
Проверил		Зыбайло К.П.			2026		ИД	1	2
Н. контр.						Исполнительная схема смонтированного оборудования и кабельных трасс СОТС	альтэн системы безопасности		
ГИП		Якушин Г.В.			2026				

Формат А3