ООО «АльтЭн»
249035, Калужская обл., г. Обнинск, пр-кт Маркса, д. 14 пом. 18
http://altensb.ru
alten@list.ru
(484) 39 2-03-04

ИСПОЛНИТЕЛЬНАЯ ДОКУМЕНТАЦИЯ

Слаботочные системы

Здание КПП

Сводный комплект исполнительных схем

16/1/26-ИД-КПП

г. Обнинск
2026

Согласовано:

Взам. инв. №

Подп. и дата

Инв. № подл.

Формат А4

ОБЩИЕ УКАЗАНИЯ

1. Исполнительные схемы разработаны на основании рабочей документации 16/1/26-ПС-Р, 16/1/26-СКУД-Р, 16/1/26-СКС-Р, 16/1/26-СОТ-Р, 16/1/26-СОТС-Р и отражают фактически выполненный монтаж системы пожарной сигнализации здания КПП.

2. На исполнительных схемах показаны фактическое расположение технических средств, типы и адреса устройств, кабельные трассы, марки и номера линий, соединительные коробки, проходки через строительные конструкции и необходимые привязки.

3. Исполнительные схемы предназначены для подтверждения фактического выполнения работ, в том числе скрытой прокладки кабельных линий, предъявляемой по актам освидетельствования скрытых работ.

4. Фактические изменения расположения оборудования и кабельных трасс относительно рабочей документации отражены непосредственно на исполнительных схемах.

5. Изменения фактического расположения оборудования и кабельных трасс отражены на исполнительных схемах. Структура системы, принципиальные соединения и алгоритмы работы изменений не претерпели.

6. Условные графические обозначения приняты по рабочей документации и ГОСТ 21.210-2014.7. Работы выполнены в соответствии с рабочей документацией, ГОСТ Р 59638-2021 и СП 484.1311500.2020.

ВЕДОМОСТЬ ИСПОЛНИТЕЛЬНЫХ СХЕМ ЗДАНИЙ АБК,КПП

№	Система	Шифр рабочей документации	Исходный лист	Наименование исполнительной схемы	Лист ИД
1	СПС	16/1/26-ПС-Р	3	Исполнительная схема расположения оборудования и кабельных трасс СПС	2
2	СКУД	16/1/26-СКУД-Р	4	Исполнительная схема расположения оборудования и кабельных трасс СКУД	3
3	СКС	16/1/26-СКС-Р	4	Исполнительная схема расположения оборудования и кабельных трасс СКС	4
4	СОТ	16/1/26-СОТ-Р	4	Исполнительная схема расположения оборудования и кабельных трасс СОТ	5
5	СОТС	16/1/26-СОТС-Р	4	Исполнительная схема расположения оборудования и кабельных трасс СОТС	6

Согласовано:

Взам. инв. №

Подп. и дата

Инв. № подл.

Изм.	Кол.уч	Лист	№ док.	Подп.	Дата
Разраб.		Иванчук М.В.			2026
Проверил		Зыбайло К.П.			2026
Н. контр.					
ГИП		Якушин Г.В.			2026

16/1/26-ИД-КПП

Калужская область, Боровский район, д Старомихайловское, ул 1-я Индустриальная, ЦВСИГ


Слаботочные системы

Стадия	Лист	Листов
Р	1	6

Общие данные

альтэн системы безопасности

Формат А4

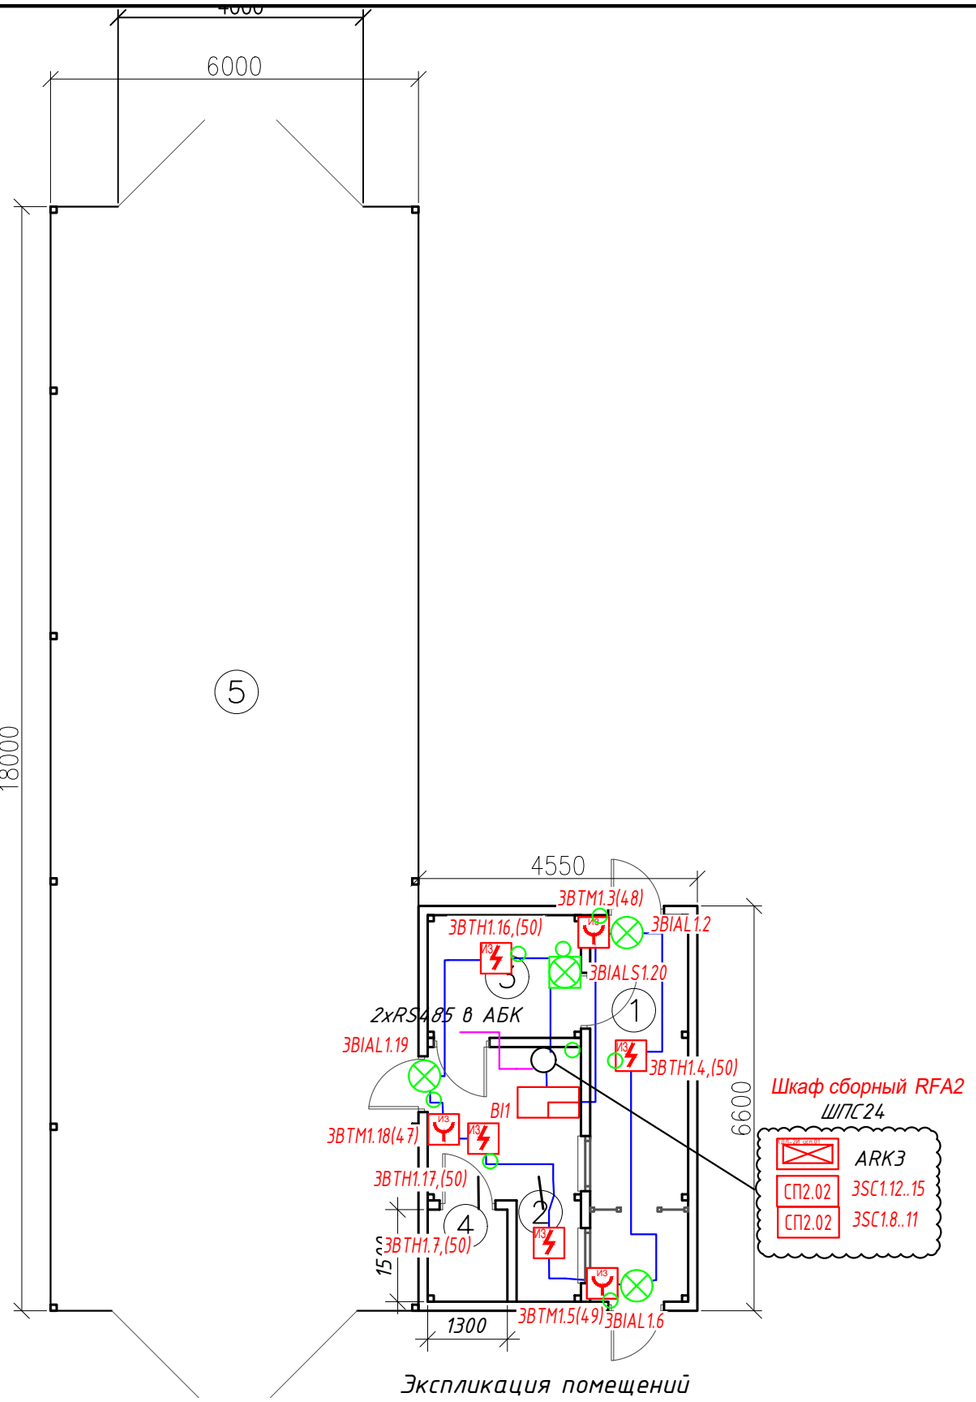

Экспликация помещений

№	Наименование	Площадь
1	Проходная	10,1
2	Комната работника	8,0
3	Комната досмотра	5,0
4	Санузел	2,0
	Итоги	25.1
5	Шлюз, холодный под навесом	108,0
	Итого открытых площадок	108,0
	Итого общее	133,2

УГО	Позиционное обозначение	Наименование оборудования
1	2	3
	ВТМ	Извещатель пожарный ручной адресный "ИПР 513-3АМ исп.01"
	ВТН	Извещатель пожарный дымовой оптико-электронный адресно-аналоговый "ДИП-34А-04" со встроенным изолирующим блоком
	ARK	Контроллер двухпроводной линии с гальванической изоляцией С2000-КДЛ-2И исп.01 с двумя интерфейсами RS485
	UG	Резервированный источник питания РИП-24 исп.56 (РИП-24-4/40М3-Р-RS)
	BIAS	С2000-ОПЗ - Оповещатель звуковой адресный, применяется с С2000-КДЛ (красный)
	BIAL	С2000-ОСТ исп.01 Оповещатель световой адресный с надписью "Выход".
		Кабельная проходка
	BI	Блок индикации с клавиатурой

Обозначение	Марка кабеля	Тип линии связи	Граф. обозначение
1	2	3	4
Рп	Кабель КПСнг(А)-FRHF 1х2х0,5	Питание 12-24В	
ДПЛС х.у	Кабель КПСнг(А)-FRHF 2х2х0,75-300В	Двухпроводная линия связи	
RSп	Кабель КПСнг(А)-FRHF 2х2х0,75-300В	Интерфейс RS-485 (ППКУП)	
RSх.у	Кабель КИС-В 2х2х0,60 мм	Интерфейс RS-485	

Изм.	Кол.уч	Лист	№ док.	Подп.	Дата
Разраб.		Иванчук М.В.			2026
Проверил		Зыбайло К.П.			2026
Н. контр.					
ГИП		Якушин Г.В.			2026

16/1/26-ИД-КПП

Калужская область, Боровский район, д Старомихайловское, ул 1-я Индустриальная, ЦВСИГ

Слаботочные системы

Стадия	Лист	Листов
Р	2	6

Исполнительная схема расположения оборудования и кабельных трасс СПС

альтэн системы безопасности


Согласовано:

Взам. инв. №

Подп. и дата

Инв. № подл.

Формат А3

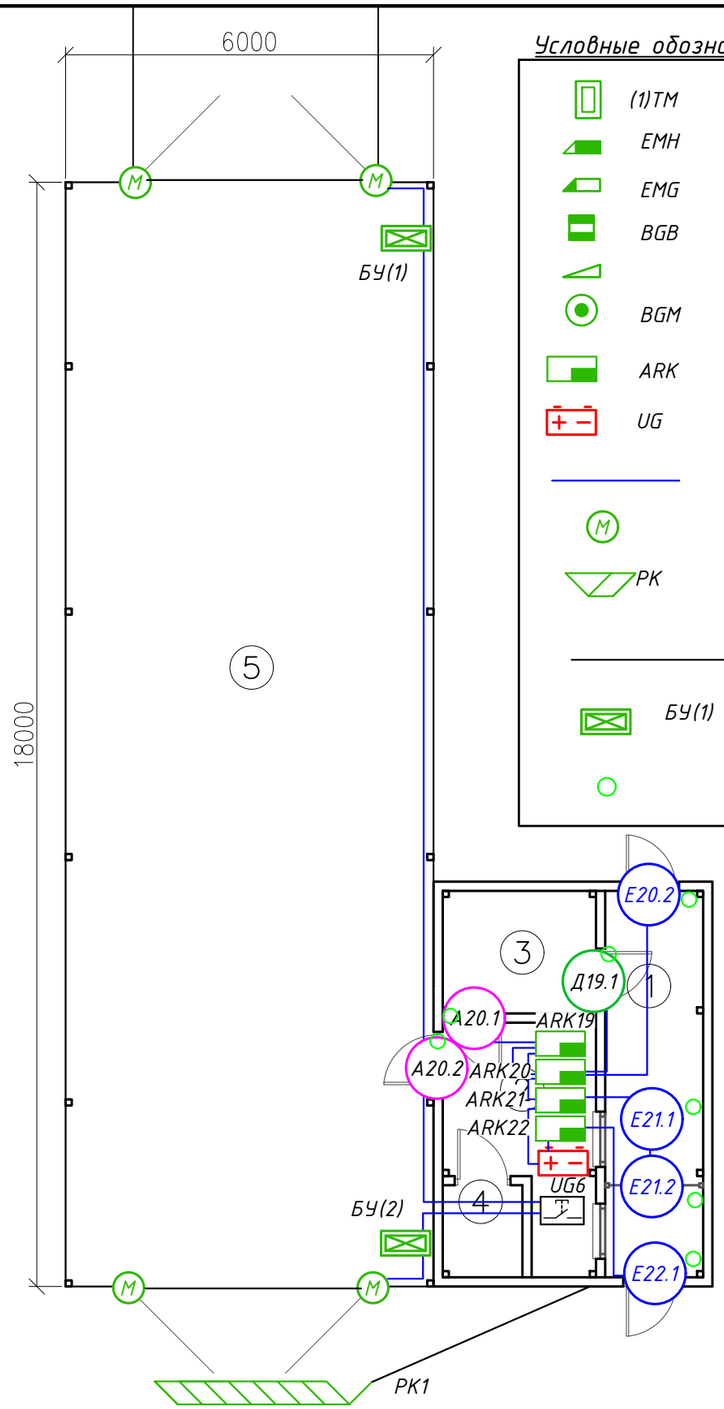


Условные обозначения:

(1)ТМ	Считыватель
EMH	Замок электромеханический
EMG	Замок электромагнитный
BGB	Извещатель магнитоконтактный
	Доводчик дверной
BGM	Кнопка выхода
ARK	Контроллер доступа С2000-2
UG	Резервированный источник питания
	Кабели в гофротрубе
M	Привод электромеханический для распашных ворот
РК	Пост остановки колесного автотранспорта
	Прокладка кабеля в ПНД в грунте
БУ(1)	Блок управления электромеханическим приводом ворот
	Кабельная проходка


Экспликация помещений

№	Наименование	Площадь
1	Проходная	10,1
2	Комната работника	8,0
3	Комната досмотра	5,0
4	Санузел	2,0
	Итого	25.1
5	Шлюз, холодный под навесом	108,0
	Итого открытых площадок	108,0
	Итого общее	133,2


Узел Тип Е

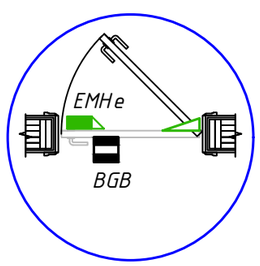

Узел Тип А

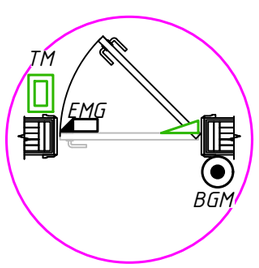

Узел Тип Д

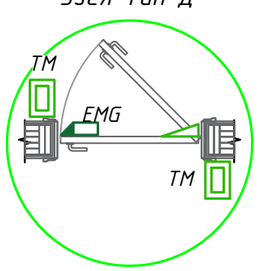

Согласовано:

Взам. инв. №

Подп. и дата

Инв. № подл.

Изм.	Кол.уч.	Лист	№ док.	Подп.	Дата
Разраб.		Иванчук М.В.			2026
Проверил		Зыбайло К.П.			2026
Н. контр.					
ГИП		Якушин Г.В.			2026

16/1/26-ИД-КПП

Калужская область, Боровский район, д Старомихайловское, ул 1-я Индустриальная, ЦВСИГ


Слаботочные системы

Стадия	Лист	Листов
Р	3	6

Исполнительная схема расположения оборудования и кабельных трасс СКУД

альтэн системы безопасности

Формат А3

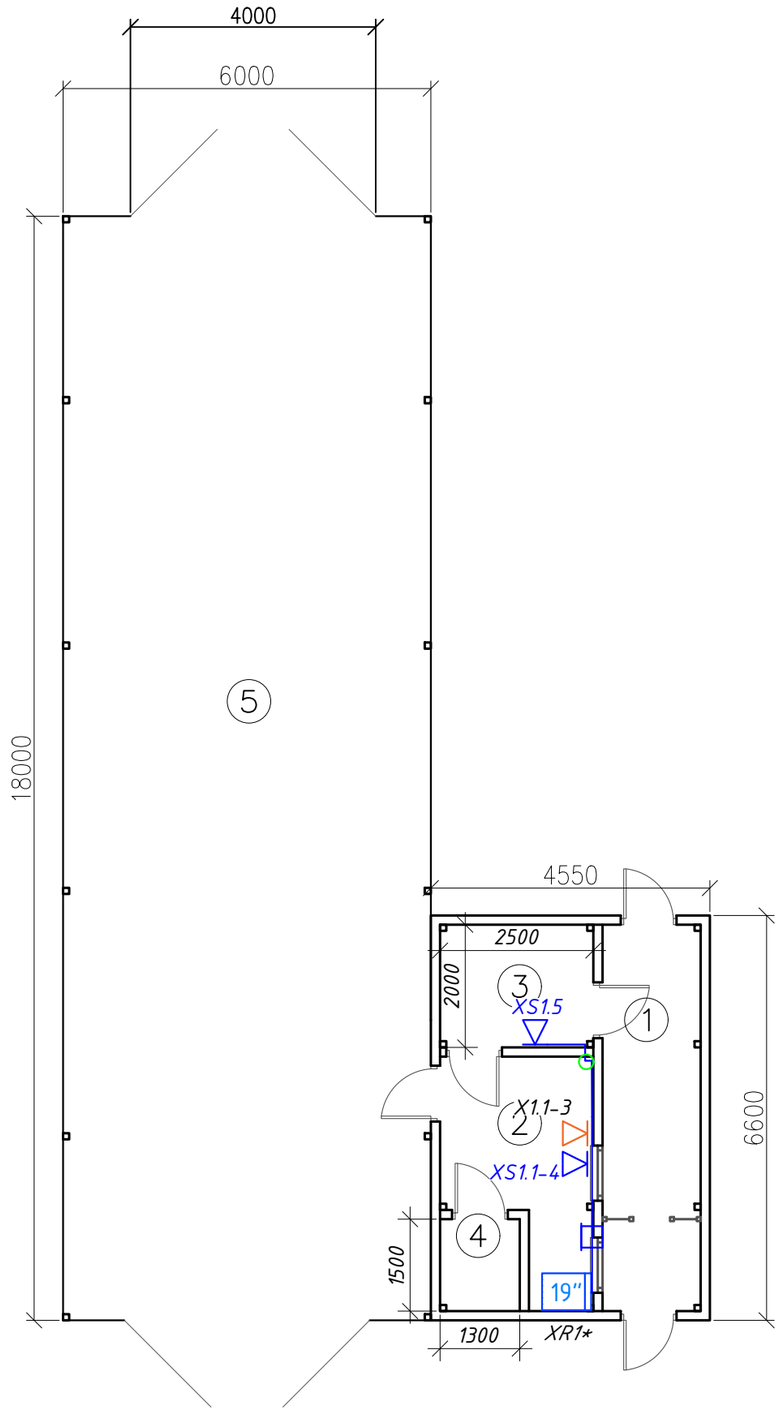

Экспликация помещений

№	Наименование	Площадь
1	Проходная	10,1
2	Комната работника	8,0
3	Комната досмотра	5,0
4	Санузел	2,0
	Итоги	25.1
5	Шлюз, холодный под навесом	108,0
	Итого открытых площадок	108,0
	Итого общее	133,2

Условные обозначения:

- XSn — Коммутационная розетка RJ-45 в кабель-канале
- 19" XR1 — Шкаф телекоммуникационный
- Кабель в кабельканале
- Кабель в гофротрубе
- XSx — Коммутационная розетка (для аналового телфона)
- Кабельная проходка

Согласовано:


Взам. инв. №

Подп. и дата

Инв. № подл.

Изм.	Кол.уч	Лист	№ док.	Подп.	Дата	16/1/26-ИД-КПП			
						Калужская область, Боровский район, д Старомихайловское, ул 1-я Индустриальная, ЦВСИГ			
Разраб.		Иванчук М.В.			2026	Слаботочные системы	Стадия	Лист	Листов
Проверил		Зыбайло К.П.			2026		Р	4	6
Н. контр.						Исполнительная схема расположения оборудования и кабельных трасс СКС	альтэн системы безопасности		
ГИП		Якушин Г.В.			2026				

Формат А3

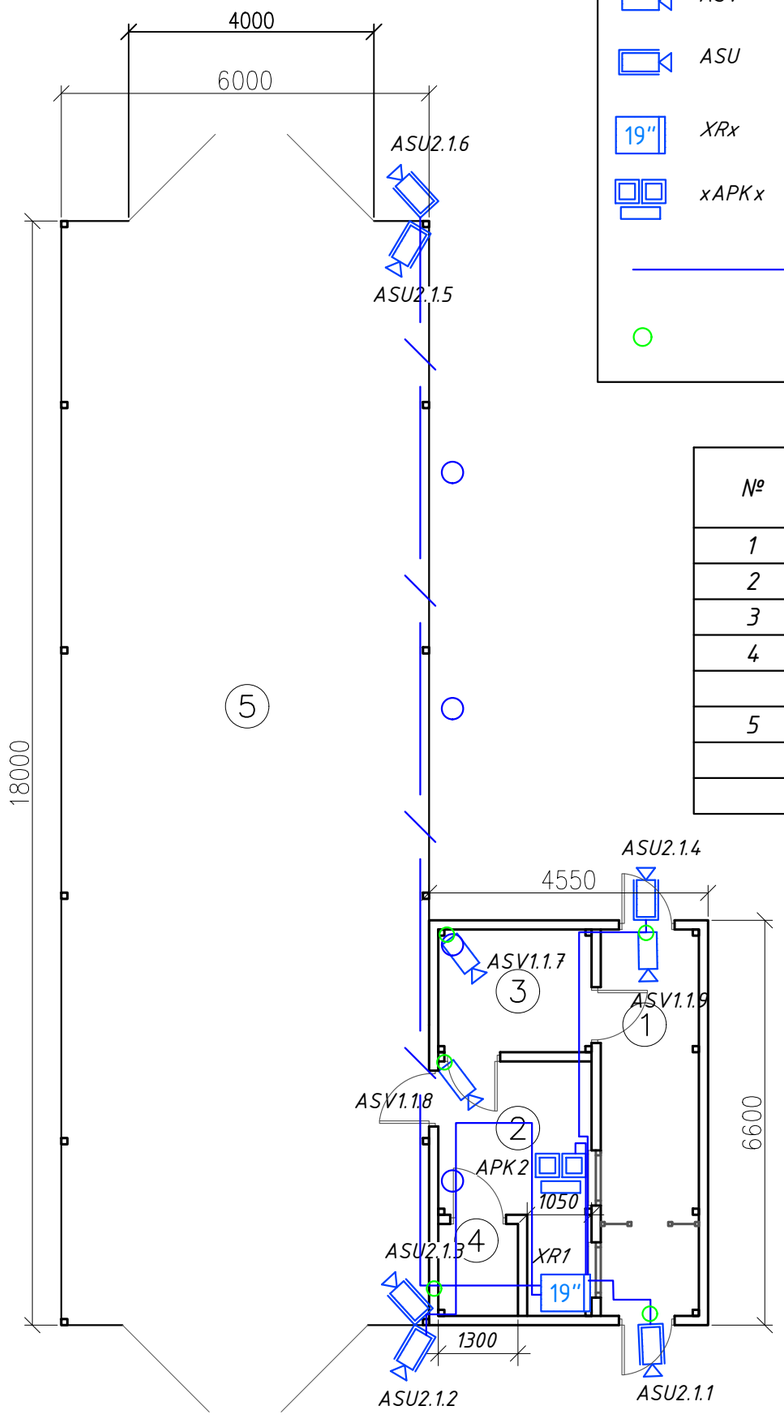

Условные обозначения:

	ASV	Внутренняя видеокамера
	ASU	Уличная видеокамера
19"	XRx	Шкаф 19" коммутационный
	xAPKx	Автоматизированное рабочее место (два монитора и более)
		Кабель в гофротрубе, прокладываемой открыто
		Кабельная проходка

Экспликация помещений

№	Наименование	Площадь
1	Проходная	10,1
2	Комната работника	8,0
3	Комната досмотра	5,0
4	Санузел	2,0
	Итоги	25.1
5	Шлюз, холодный под навесом	108,0
	Итого открытых площадок	108,0
	Итого общее	133,2

Согласовано:

Взам. инв. №

Подп. и дата

Инв. № подл.

Изм.	Кол.уч	Лист	№ док.	Подп.	Дата
Разраб.		Иванчук М.В.			2026
Проверил		Зыбайло К.П.			2026
Н. контр.					
ГИП		Якушин Г.В.			2026

16/1/26-ИД-КПП

Калужская область, Боровский район, д Старомихайловское, ул 1-я Индустриальная, ЦВСИГ


Слаботочные системы

Стадия	Лист	Листов
Р	5	6

Исполнительная схема расположения оборудования и кабельных трасс СОТ

альтэн системы безопасности

Формат А3

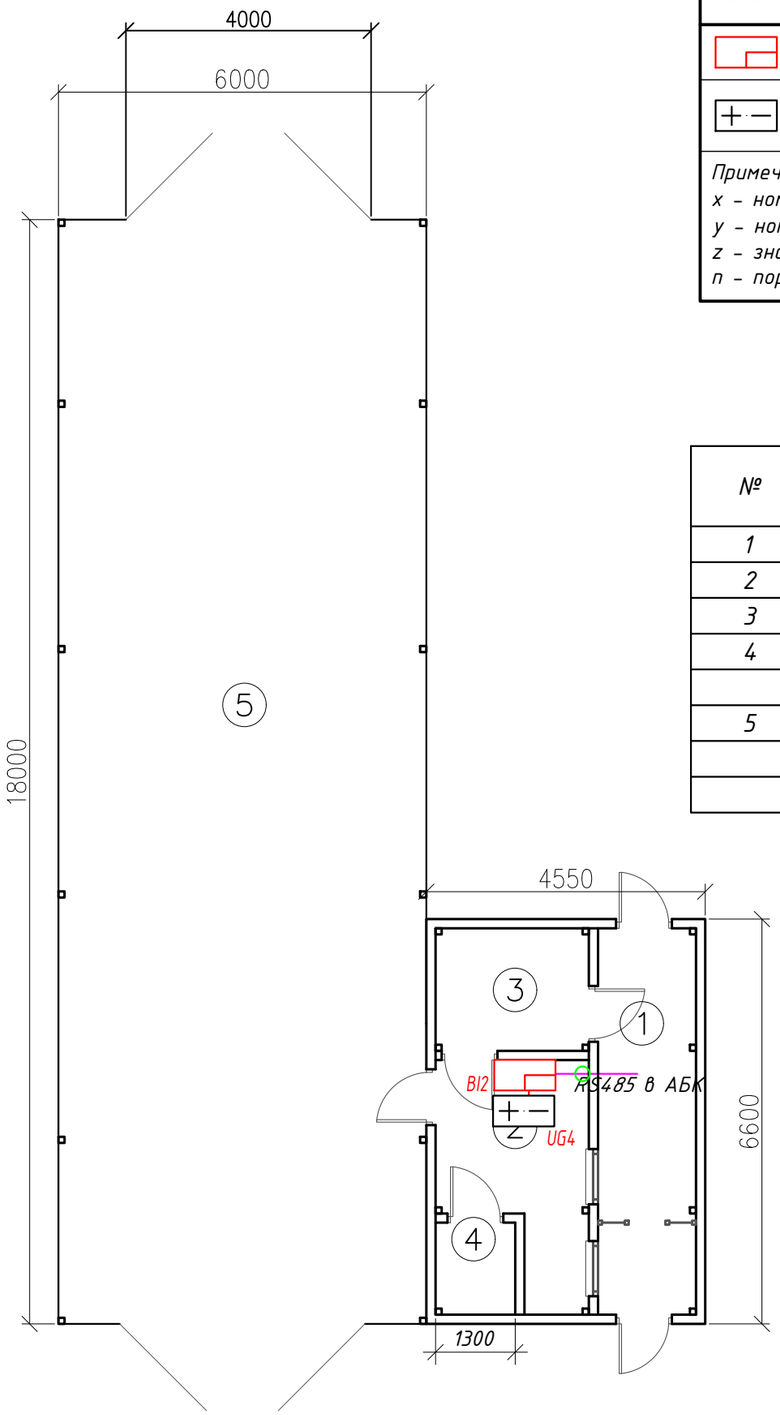

УГО	Позиционное обозначение	Наименование оборудования
	BIn	Блок контроля и индикации
	UG1	Источник вторичного электропитания резервированный (ШПС-24)

Примечание. В перечне условных обозначений:
x – номер прибора управления (ППКОПУ, контроллера),
y – номер линии связи от прибора управления (ППКОПУ, контроллера),
z – значение адреса устройства,
n – порядковый номер устройства.

Экспликация помещений

№	Наименование	Площадь
1	Проходная	10,1
2	Комната работника	8,0
3	Комната досмотра	5,0
4	Санузел	2,0
	Итоги	25.1
5	Шлюз, холодный под навесом	108,0
	Итого открытых площадок	108,0
	Итого общее	133,2

Обозначение	Марка кабеля	Тип линии связи	Граф. обозначение
RS	КИС-РПнг(А)-FRHF 1х2х0,5	Интерфейсная RS-485	
P	КПСнг(А)-FRHF 1х2х0,5	Питание 12-24В	

Согласовано:

Взам. инв. №

Подп. и дата

Инв. № подл.

Изм.	Кол.уч	Лист	№ док.	Подп.	Дата
Разраб.		Иванчук М.В.			2026
Проверил		Зыбайло К.П.			2026
Н. контр.					
ГИП		Якушин Г.В.			2026

16/1/26-ИД-КПП

Калужская область, Боровский район, д Старомихайловское, ул 1-я Индустриальная, ЦВСИГ

Слаботочные системы

Стадия	Лист	Листов
Р	6	6

Исполнительная схема расположения оборудования и кабельных трасс СОТС

альтэн системы безопасности

Формат А3