ООО «АльтЭн»
249035, Калужская обл., г. Обнинск, пр-кт Маркса, д. 14 пом. 18
http://altensb.ru
alten@list.ru
(484) 39 2-03-04

ИСПОЛНИТЕЛЬНАЯ ДОКУМЕНТАЦИЯ

Слаботочные системы

Здание АБК

Сводный комплект исполнительных схем

16/1/26-ИД-АБК

г. Обнинск
2026

Согласовано:

Взам. инв. №

Подп. и дата

Инв. № подл.

ОБЩИЕ УКАЗАНИЯ

1. Исполнительные схемы разработаны на основании рабочей документации 16/1/26-ПС-Р и отражают фактически выполненный монтаж системы пожарной сигнализации здания АБК/КПП.
2. На исполнительных схемах показаны фактическое расположение технических средств СПС, типы и адреса устройств, кабельные трассы, марки и номера линий, соединительные коробки, проходки через строительные конструкции и необходимые привязки.
3. Исполнительные схемы предназначены для подтверждения фактического выполнения работ, в том числе скрытой прокладки кабельных линий, предъявляемой по актам освидетельствования скрытых работ.
4. Фактические изменения расположения оборудования и кабельных трасс относительно рабочей документации отражены непосредственно на исполнительных схемах.
5. Изменения фактического расположения оборудования и кабельных трасс отражены на исполнительных схемах. Структура системы, принципиальные соединения и алгоритмы работы изменений не претерпели.
6. Условные графические обозначения приняты по рабочей документации и ГОСТ 21.210-2014.7. Работы выполнены в соответствии с рабочей документацией, ГОСТ Р 59638-2021 и СП 484.1311500.2020.

ВЕДОМОСТЬ ИСПОЛНИТЕЛЬНЫХ СХЕМ ЗДАНИЙ АБК,КПП

№	Система	Шифр рабочей документации	Исходный лист	Наименование исполнительной схемы	Лист ИД
1	СПС	16/1/26-ПС-Р	5,6	Исполнительная схема расположения оборудования и кабельных трасс СПС	2-3
2	СКУД	16/1/26-СКУД-Р	4	Исполнительная схема расположения оборудования и кабельных трасс СКУД	4
3	СКС	16/1/26-СКС-Р	4	Исполнительная схема расположения оборудования и кабельных трасс СКС	5
4	СОТ	16/1/26-СОТ-Р	4	Исполнительная схема расположения оборудования и кабельных трасс СОТ	6
5	СОТС	16/1/26-СОТС-Р	5	Исполнительная схема расположения оборудования и кабельных трасс СОТС	7

Согласовано:

Взам. инв. №

Подп. и дата

Инв. № подл.

Изм.	Кол.уч	Лист	№ док.	Подп.	Дата
Разраб.		Иванчук М.В.			2026
Проверил		Зыбайло К.П.			2026
Н. контр.					
ГИП		Якушин Г.В.			2026

16/1/26-ИД-АБК

Калужская область, Боровский район, д Старомихайловское, ул 1-я Индустриальная, ЦВСИГ


Слаботочные системы

Стадия	Лист	Листов
Р	1	7

Общие данные

альтэн системы безопасности

Формат А4

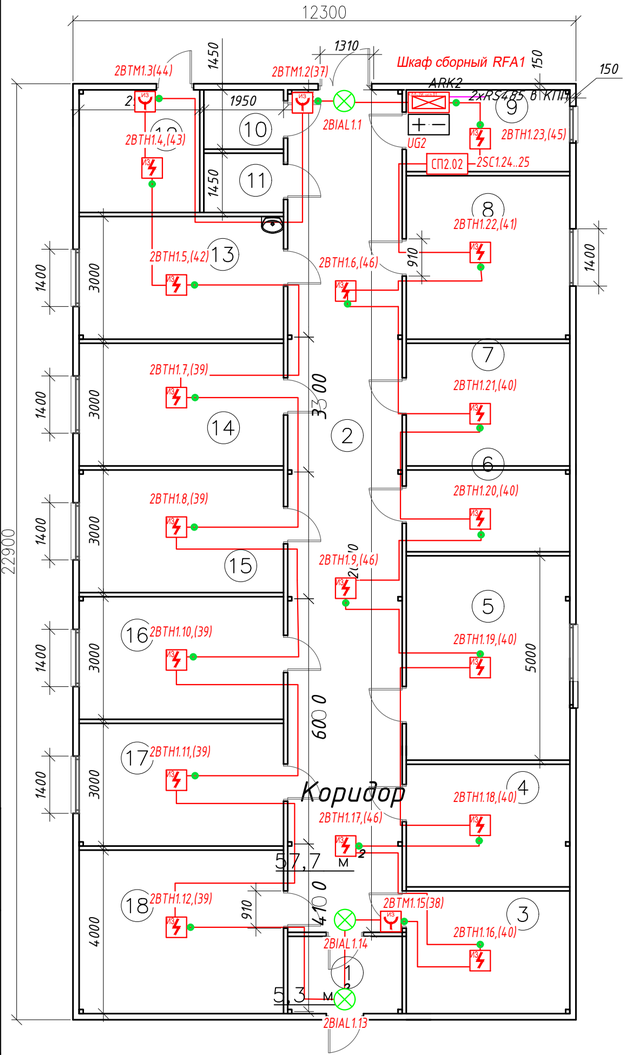

УГО	Позиционное обозначение	Наименование оборудования
1	2	3
	ВТМ	Извещатель пожарный ручной адресный "ИПР 513-3АМ исп.01"
	ВТН	Извещатель пожарный дымовой оптико-электронный адресно-аналоговый "ДИП-34А-04" со встроенным изолирующим блоком
	ARK	Контроллер двухпроводной линии с гальванической изоляцией С2000-КДЛ-2И исп.01 с двумя интерфейсами RS485
	UG	Резервированный источник питания РИП-24 исп.56 (РИП-24-4/40М3-Р-RS)
	BIAS	С2000-ОПЗ - Оповещатель звуковой адресный, применяется с С2000-КДЛ (красный)
	BIAL	С2000-ОСТ исп.01 Оповещатель световой адресный с надписью "Выход".
		Кабельная проходка

Обозначение	Марка кабеля	Тип линии связи	Граф. обозначение
1	2	3	4
Рп	Кабель КПСнг(А)-FRHF 1х2х0,5	Питание 12-24В	
ДПЛСх.у	Кабель КПСнг(А)-FRHF 2х2х0,75-300В	Двухпроводная линия связи	
RSп	Кабель КПСнг(А)-FRHF 2х2х0,75-300В	Интерфейс RS-485 (ППКУП)	
RSх.у	Кабель КИС-В 2х2х0,60 мм	Интерфейс RS-485	

Экспликация помещений

№	Наименование	Площадь
1	Тамбур	5,3
2	Коридор	57,7
3	Кладовая хранения белья и постельных принадлежностей	12,0
4	Кладовая хранения грязного белья и постельных принадлежностей	12,0
5	Класс службы	20,0
6	Электрощитовая	8,0
7	Архив	12,0
8	Комната психологической разгрузки	16,0
9	Библиотека	8,0
10	Санузел	2,8
11	Санузел	2,8
12	Тех. помещение	8,8
13	Кабинет работников и сотрудников	15,0
14	Канцелярия	15,0
15	Кабинет начальника	15,0
16	Кабинет заместителей начальника	15,0
17	Кабинет заместителей начальника	15,0
18	Склад для хранения личных вещей иностранных граждан	20,0
	Итоги	260,5

Согласовано:

Взам. инв. №

Подп. и дата

Инв. № подл.

Изм.	Кол.уч.	Лист	№ док.	Подп.	Дата
Разраб.		Иванчук М.В.			2026
Проверил		Зыбайло К.П.			2026
Н. контр.					
ГИП		Якушин Г.В.			2026

16/1/26-ИД-АБК

Калужская область, Боровский район, д Старомихайловское, ул 1-я Индустриальная, ЦВСИГ


Слаботочные системы

Стадия	Лист	Листов
Р	2	7

Исполнительная схема расположения оборудования и кабельных трасс СПС

альтэн системы безопасности

Формат А4х3

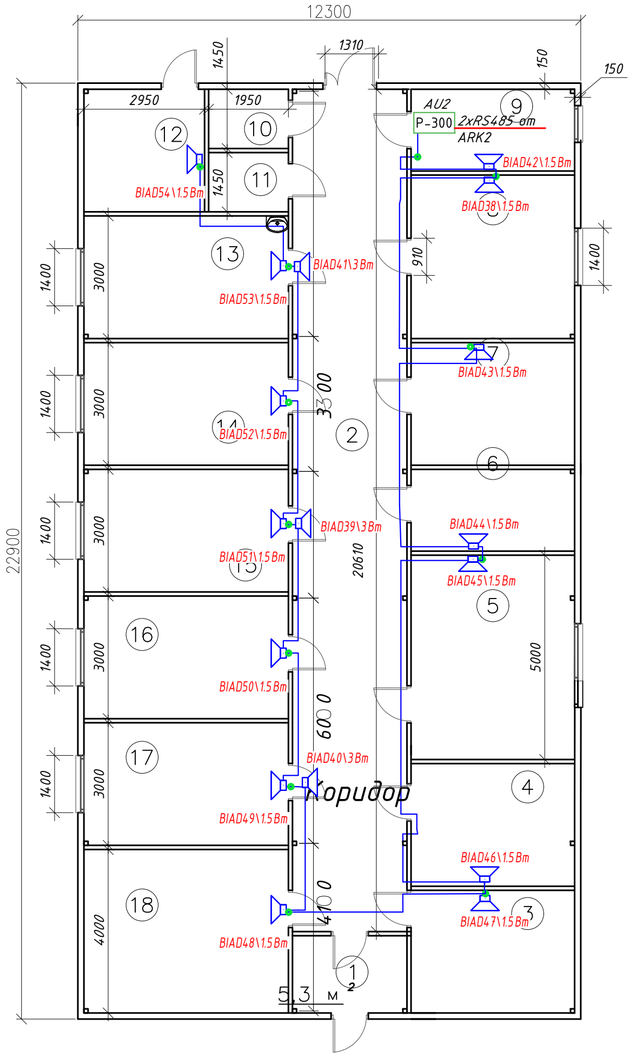

УГО	Позиционное обозначение	Наименование оборудования
1	2	3
	BIAD	ОПР-С103.1 Оповещатель пожарный речевой настенный, 3/1 Вт, линия 100 В
	BIAD	ОПР-С106.1 Оповещатель пожарный речевой настенный, 6/3/1,5 Вт, линия 100 В
P-300	AU	Рупор-300 - Блок речевого оповещения для трансляции записанных или внешних речевых сообщений
		Кабельная проходка

Обозначение	Марка кабеля	Тип линии связи	Граф. обозначение
1	2	3	4
Рп	Кабель КПСнг(А)-FRHF 2х2х0,75-300В	Питание 12-24В	
Vх.у	Кабель КПСнг(А)-FRHF 1х2х1-300В	Управление речевым оповещением 100В	

Экспликация помещений

№	Наименование	Площадь
1	Тамбур	5,3
2	Коридор	57,7
3	Кладовая хранения белья и постельных принадлежностей	12,0
4	Кладовая хранения грязного белья и постельных принадлежностей	12,0
5	Класс службы	20,0
6	Электрощитовая	8,0
7	Архив	12,0
8	Комната психологической разгрузки	16,0
9	Библиотека	8,0
10	Санузел	2,8
11	Санузел	2,8
12	Тех. помещение	8,8
13	Кабинет работников и сотрудников	15,0
14	Канцелярия	15,0
15	Кабинет начальника	15,0
16	Кабинет заместителей начальника	15,0
17	Кабинет заместителей начальника	15,0
18	Склад для хранения личных вещей иностранных граждан	20,0
	Итоги	260,5

Согласовано:

Взам. инв. №

Подп. и дата

Инв. № подл.

Изм.	Кол.уч.	Лист	№ док.	Подп.	Дата
Разраб.		Иванчук М.В.			2026
Проверил		Зыбайло К.П.			2026
Н. контр.					
ГИП		Якушин Г.В.			2026

16/1/26-ИД-АБК

Калужская область, Боровский район, д Старомихайловское, ул 1-я Индустриальная, ЦВСИГ


Слаботочные системы

Стадия	Лист	Листов
Р	3	7

Исполнительная схема расположения оборудования и кабельных трасс СПС

альтэн системы безопасности

Формат А4х3

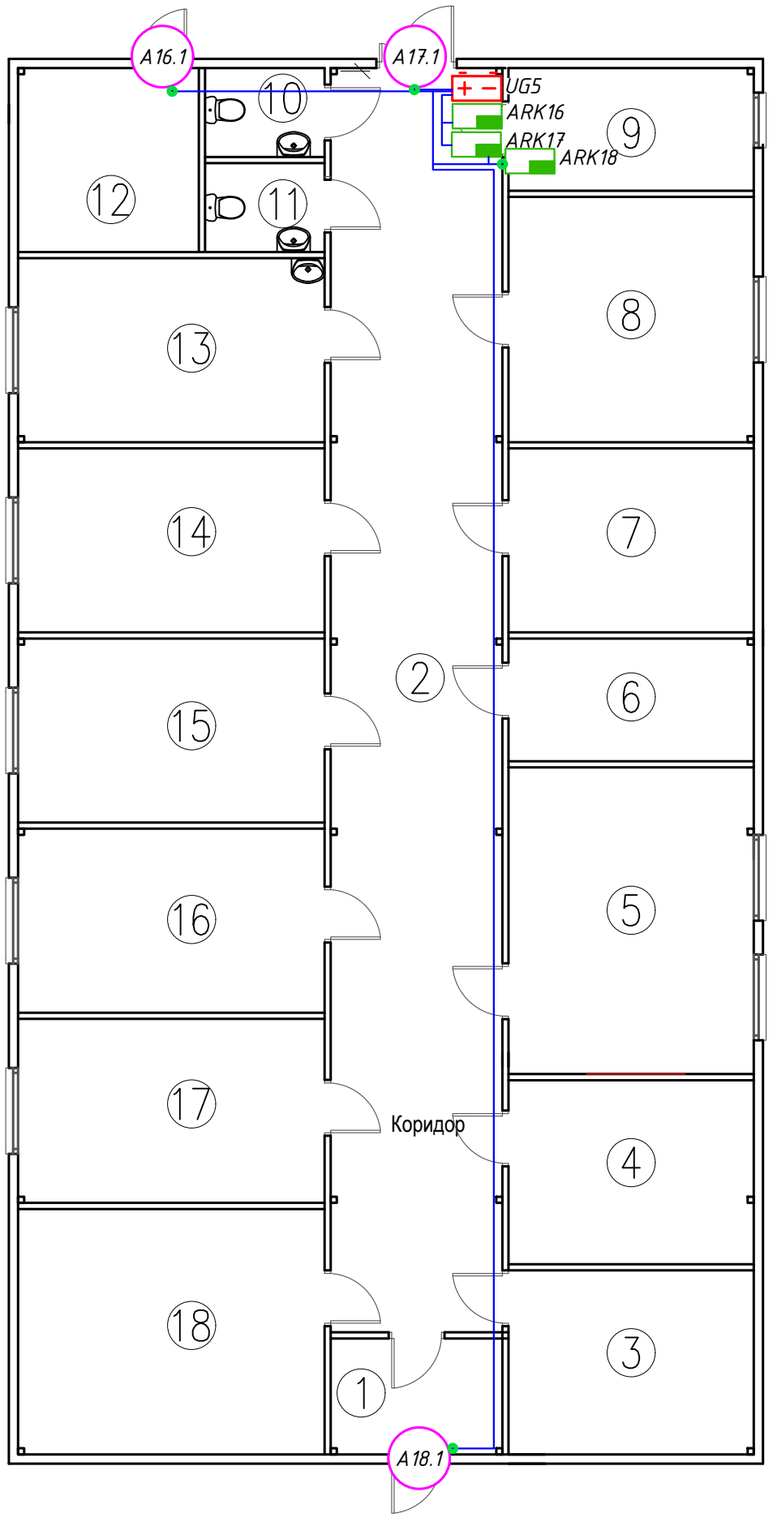


Экспликация помещений

№	Наименование	Площадь
1	Тамбур	5,3
2	Коридор	57,7
3	Кладовая хранения белья и постельных принадлежностей	12,0
4	Кладовая хранения грязного белья и постельных принадлежностей	12,0
5	Класс службы	20,0
6	Электрощитовая	8,0
7	Архив	12,0
8	Комната психологической разгрузки	16,0
9	Библиотека	8,0
10	Санузел	2,8
11	Санузел	2,8
12	Тех. помещение	8,8
13	Кабинет работников и сотрудников	15,0
14	Канцелярия	15,0
15	Кабинет начальника	15,0
16	Кабинет заместителей начальника	15,0
17	Кабинет заместителей начальника	15,0
18	Склад для хранения личных вещей иностранных граждан	20,0
	Итоги	260,5

Условные обозначения:

(1)ТМ	Считыватель
EMG	Замок электромагнитный
BGB	Извещатель магнитоконтактный
	Доводчик дверной
BGM	Кнопка выхода
ARK	Контроллер доступа С2000-2
UG	Резервированный источник питания
	Кабели в гофротрубе
	Кабельная проходка

Узел Тип А

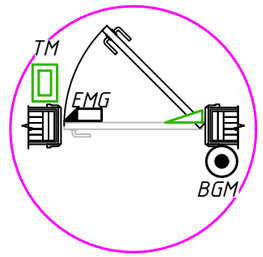

Согласовано:

Взам. инв. №

Подп. и дата

Инв. № подл.

Изм.	Кол.уч	Лист	№ док	Подп.	Дата
Разраб.		Иванчук М.В.			2026
Проверил		Зыбайло К.П.			2026
Н. контр.					
ГИП		Якушин Г.В.			2026

16/1/26-ИД-АБК

Калужская область, Боровский район, д Старомихайловское, ул 1-я Индустриальная, ЦВСИГ


Слаботочные системы

Стадия	Лист	Листов
Р	4	7

Исполнительная схема расположения оборудования и кабельных трасс СКУД

альтэн системы безопасности

Формат А3

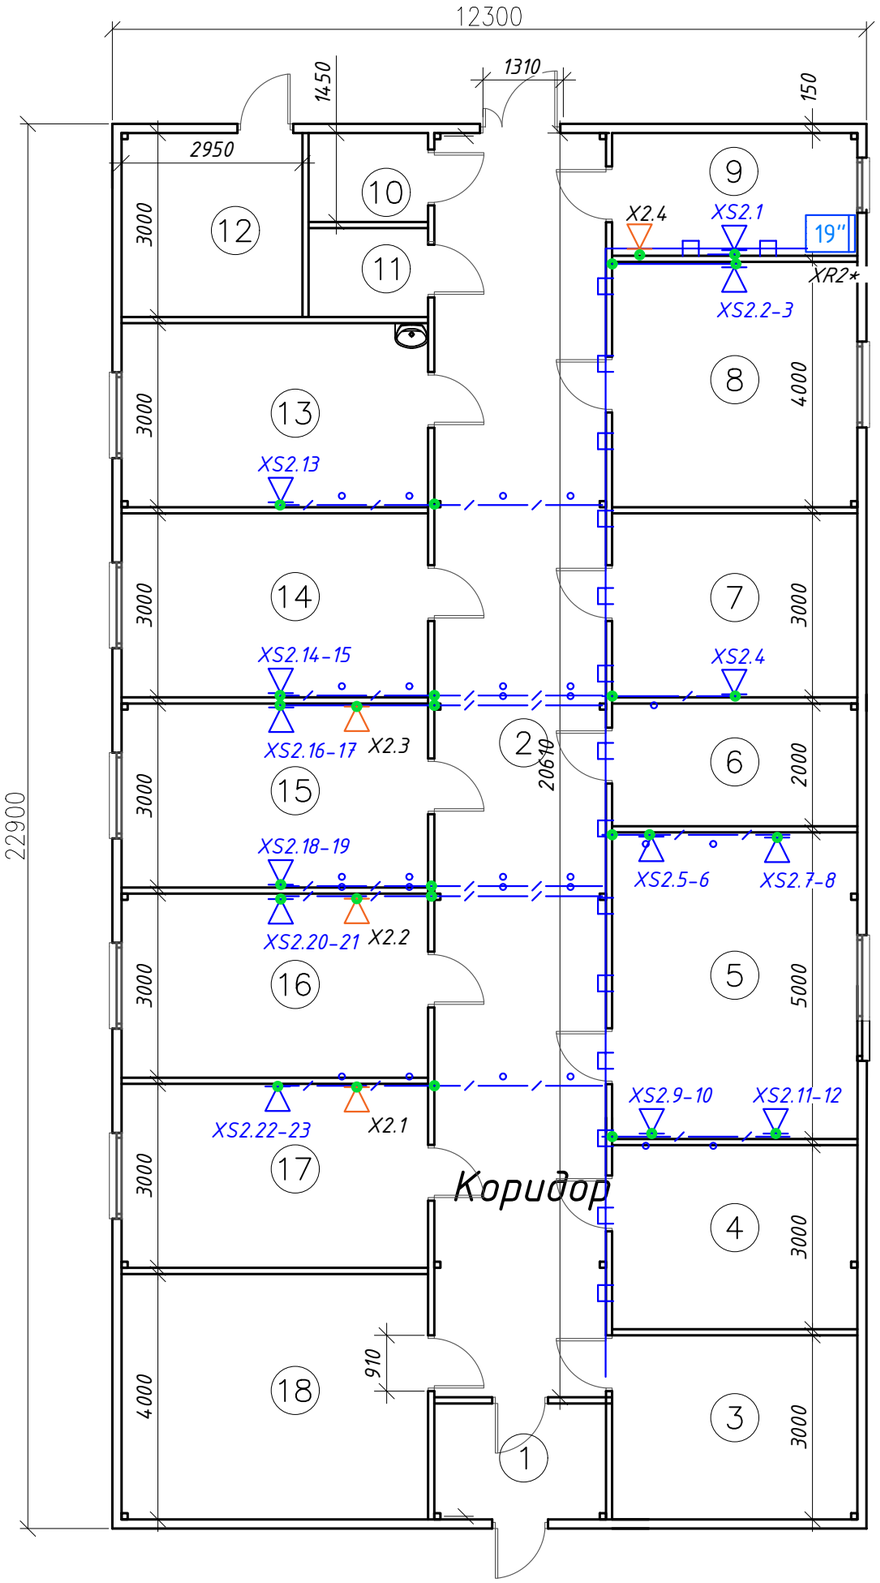

Экспликация помещений

№	Наименование	Площадь
1	Тамбур	5,3
2	Коридор	57,7
3	Кладовая хранения белья и постельных принадлежностей	12,0
4	Кладовая хранения грязного белья и постельных принадлежностей	12,0
5	Класс службы	20,0
6	Электрощитовая	8,0
7	Архив	12,0
8	Комната психологической разгрузки	16,0
9	Библиотека	8,0
10	Санузел	2,8
11	Санузел	2,8
12	Тех. помещение	8,8
13	Кабинет работников и сотрудников	15,0
14	Канцелярия	15,0
15	Кабинет начальника	15,0
16	Кабинет заместителей начальника	15,0
17	Кабинет заместителей начальника	15,0
18	Склад для хранения личных вещей иностранных граждан	20,0
	Итоги	260,5

Условные обозначения:

- XSn — Коммутационная розетка RJ-45 в кабель-канале
- 19" XR — Шкаф телекоммуникационный
- Кабель в гофротрубе
- Кабель в лотке проволочном
- Xx — Коммутационная розетка (для аналового телфона)
- Кабельная проходка

-опуск кабеля к розеткам в кабельканале;

Изм.	Кол.уч	Лист	№ док	Подп.	Дата	16/1/26-ИД-АБК			
						Калужская область, Боровский район, д Старомихайловское, ул 1-я Индустриальная, ЦВСИГ			
Разраб.		Иванчук М.В.			2026	Слаботочные системы	Стадия	Лист	Листов
Проверил		Зыбайло К.П.			2026		Р	5	7
Н. контр.						Исполнительная схема расположения оборудования и кабельных трасс СКС	альтэн системы безопасности		
ГИП		Якушин Г.В.			2026				


Согласовано:

Взам. инв. №

Подп. и дата

Инв. № подл.

Формат А3

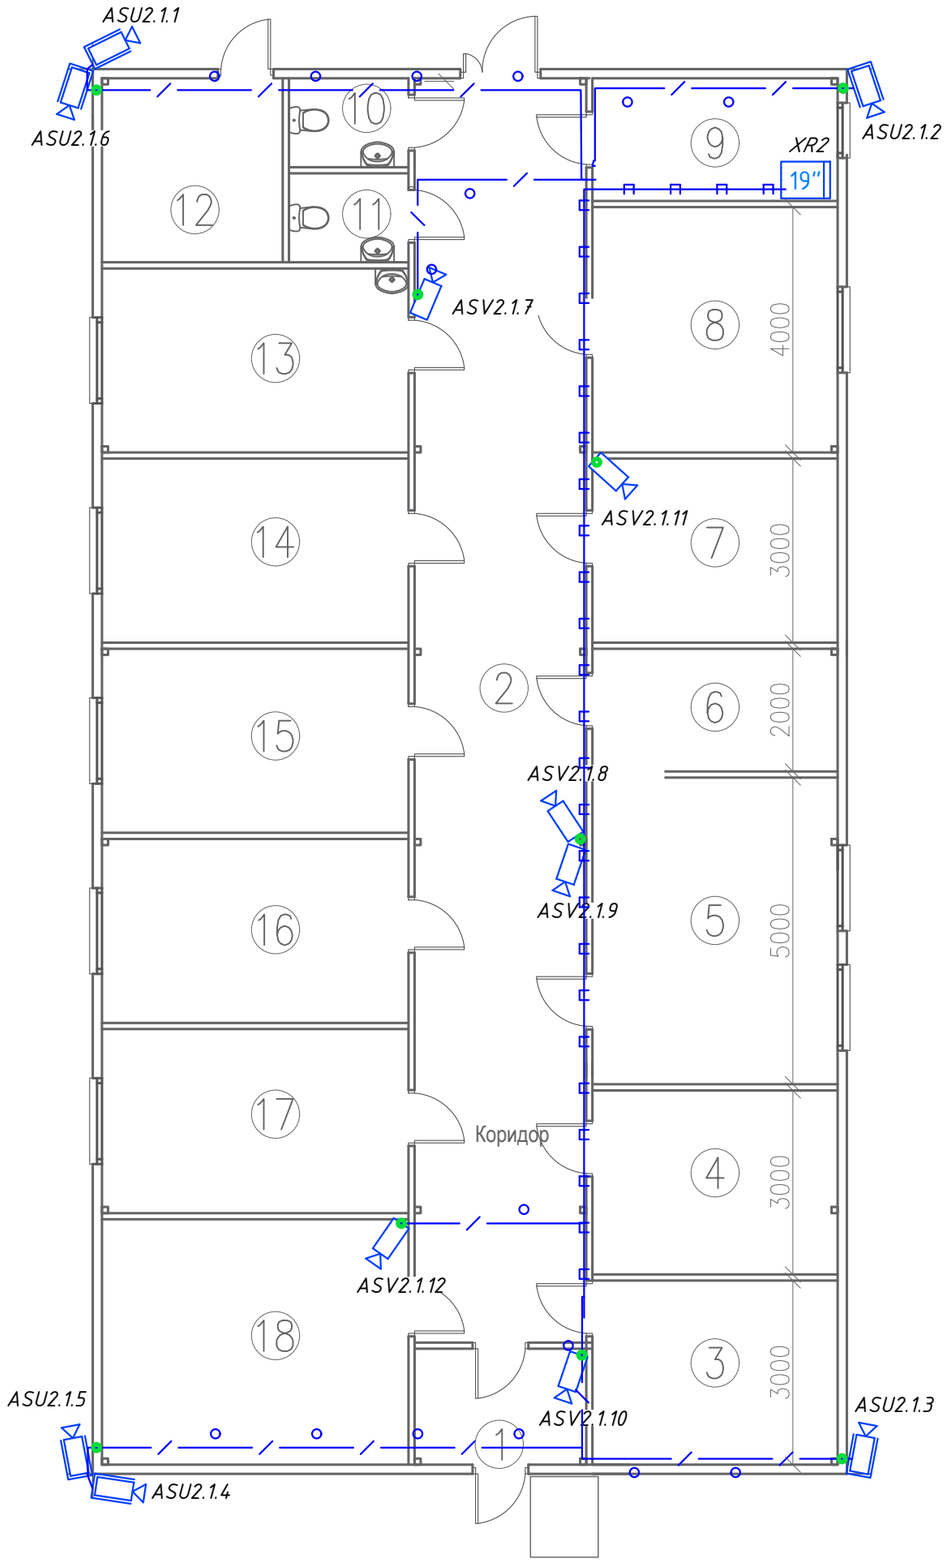

Экспликация помещений

№	Наименование	Площадь
1	Тамбур	5,3
2	Коридор	57,7
3	Кладовая хранения белья и постельных принадлежностей	12,0
4	Кладовая хранения грязного белья и постельных принадлежностей	12,0
5	Класс службы	20,0
6	Электрощитовая	8,0
7	Архив	12,0
8	Комната психологической разгрузки	16,0
9	Библиотека	8,0
10	Санузел	2,8
11	Санузел	2,8
12	Тех. помещение	8,8
13	Кабинет работников и сотрудников	15,0
14	Канцелярия	15,0
15	Кабинет начальника	15,0
16	Кабинет заместителей начальника	15,0
17	Кабинет заместителей начальника	15,0
18	Склад для хранения личных вещей иностранных граждан	20,0
	Итоги	260,5

Условные обозначения:

ASV	Внутренняя видеокамера
ASU	Уличная видеокамера
XRx	Шкаф 19" коммутационный
	Кабель в гофротрубе
	Кабель в кабельном лотке
	Кабельная проходка

Согласовано:

Взам. инв. №

Подп. и дата

Инв. № подл.

Изм.	Кол.уч	Лист	№ док.	Подп.	Дата
Разраб.		Иванчук М.В.			2026
Проверил		Зыбайло К.П.			2026
Н. контр.					
ГИП		Якушин Г.В.			2026

16/1/26-ИД-АБК

Калужская область, Боровский район, д Старомихайловское, ул 1-я Индустриальная, ЦВСИГ


Слаботочные системы

Стадия	Лист	Листов
Р	6	7

Исполнительная схема расположения оборудования и кабельных трасс СОТ

альтэн системы безопасности

Формат А3

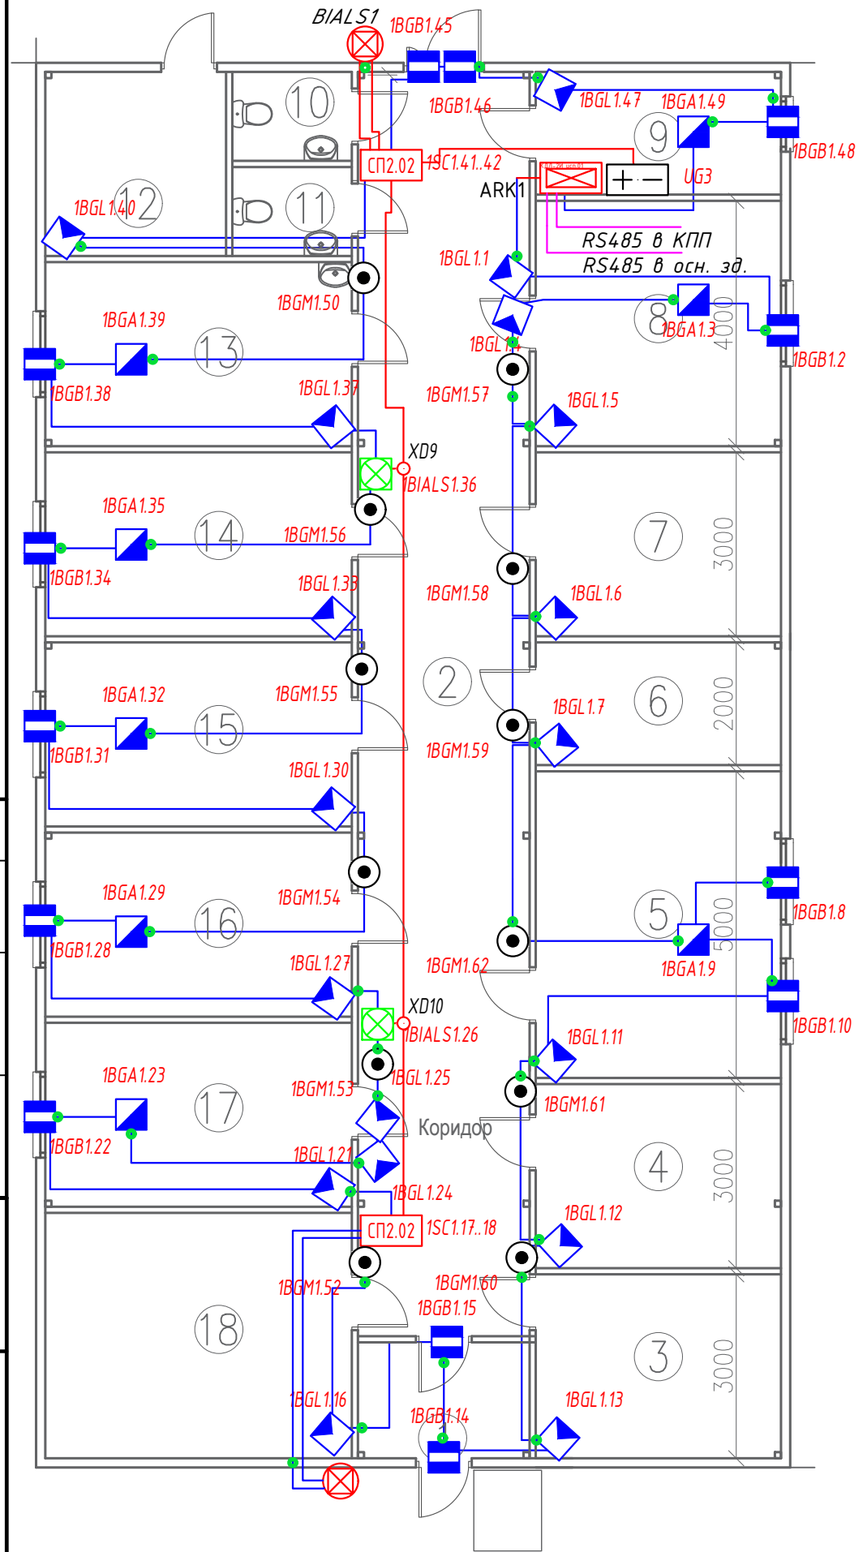

УГО	Позиционное обозначение	Наименование оборудования
	xBGLy.z	Извещатель охранный объемный оптико-электронный пассивный адресный
	xBGBy.z	Извещатель охранный магнитоуправляемый адресный
	xBGMy.z	Кнопка тревожная
	xBIALSy.z	Оповещатель охранно-пожарный звуковой адресный
	UG1	Источник вторичного электропитания резервированный (ШПС-24)
	ARKn	С2000-КДЛ
	BIALS	Оповещатель охранно-пожарный комбинированный
		Кабельная проходка

Примечание. В перечне условных обозначений:
x – номер прибора управления (ППКОПУ, контроллера),
y – номер линии связи от прибора управления (ППКОПУ, контроллера),
z – значение адреса устройства,
n – порядковый номер устройства.

Обозначение	Марка кабеля	Тип линии связи	Граф. обозначение
ДПЛС	КПСнг(А)-FRHF 1х2х0,5	Адресная	
RS	КИС-РПнг(А)-FRHF 1х2х0,5	Интерфейсная RS-485	
Р	КПСнг(А)-FRHF 1х2х0,5	Питание 12-24В	

Экспликация помещений

№	Наименование	Площадь
1	Тамбур	5,3
2	Коридор	57,7
3	Кладовая хранения белья и постельных принадлежностей	12,0
4	Кладовая хранения грязного белья и постельных принадлежностей	12,0
5	Класс службы	20,0
6	Электрощитовая	8,0
7	Архив	12,0
8	Комната психологической разгрузки	16,0
9	Библиотека	8,0
10	Санузел	2,8
11	Санузел	2,8
12	Тех. помещение	8,8
13	Кабинет работников и сотрудников	15,0
14	Канцелярия	15,0
15	Кабинет начальника	15,0
16	Кабинет заместителей начальника	15,0
17	Кабинет заместителей начальника	15,0
18	Склад для хранения личных вещей иностранных граждан	20,0
	Итоги	260,5

Согласовано:

Взам. инв. №

Подп. и дата

Инв. № подл.

Изм.	Кол.уч	Лист	№ док.	Подп.	Дата
Разраб.		Иванчук М.В.			2026
Проверил		Зыбайло К.П.			2026
Н. контр.					
ГИП		Якушин Г.В.			2026

16/1/26-ИД-АБК

Калужская область, Боровский район, д Старомихайловское, ул 1-я Индустриальная, ЦВСИГ

Слаботочные системы

Стадия	Лист	Листов
Р	7	7

Исполнительная схема расположения оборудования и кабельных трасс СОТС

альтэн системы безопасности

Формат А3